

Согласовано

Взам. инв. №	
Подпись и дата	
Инв. № подл.	



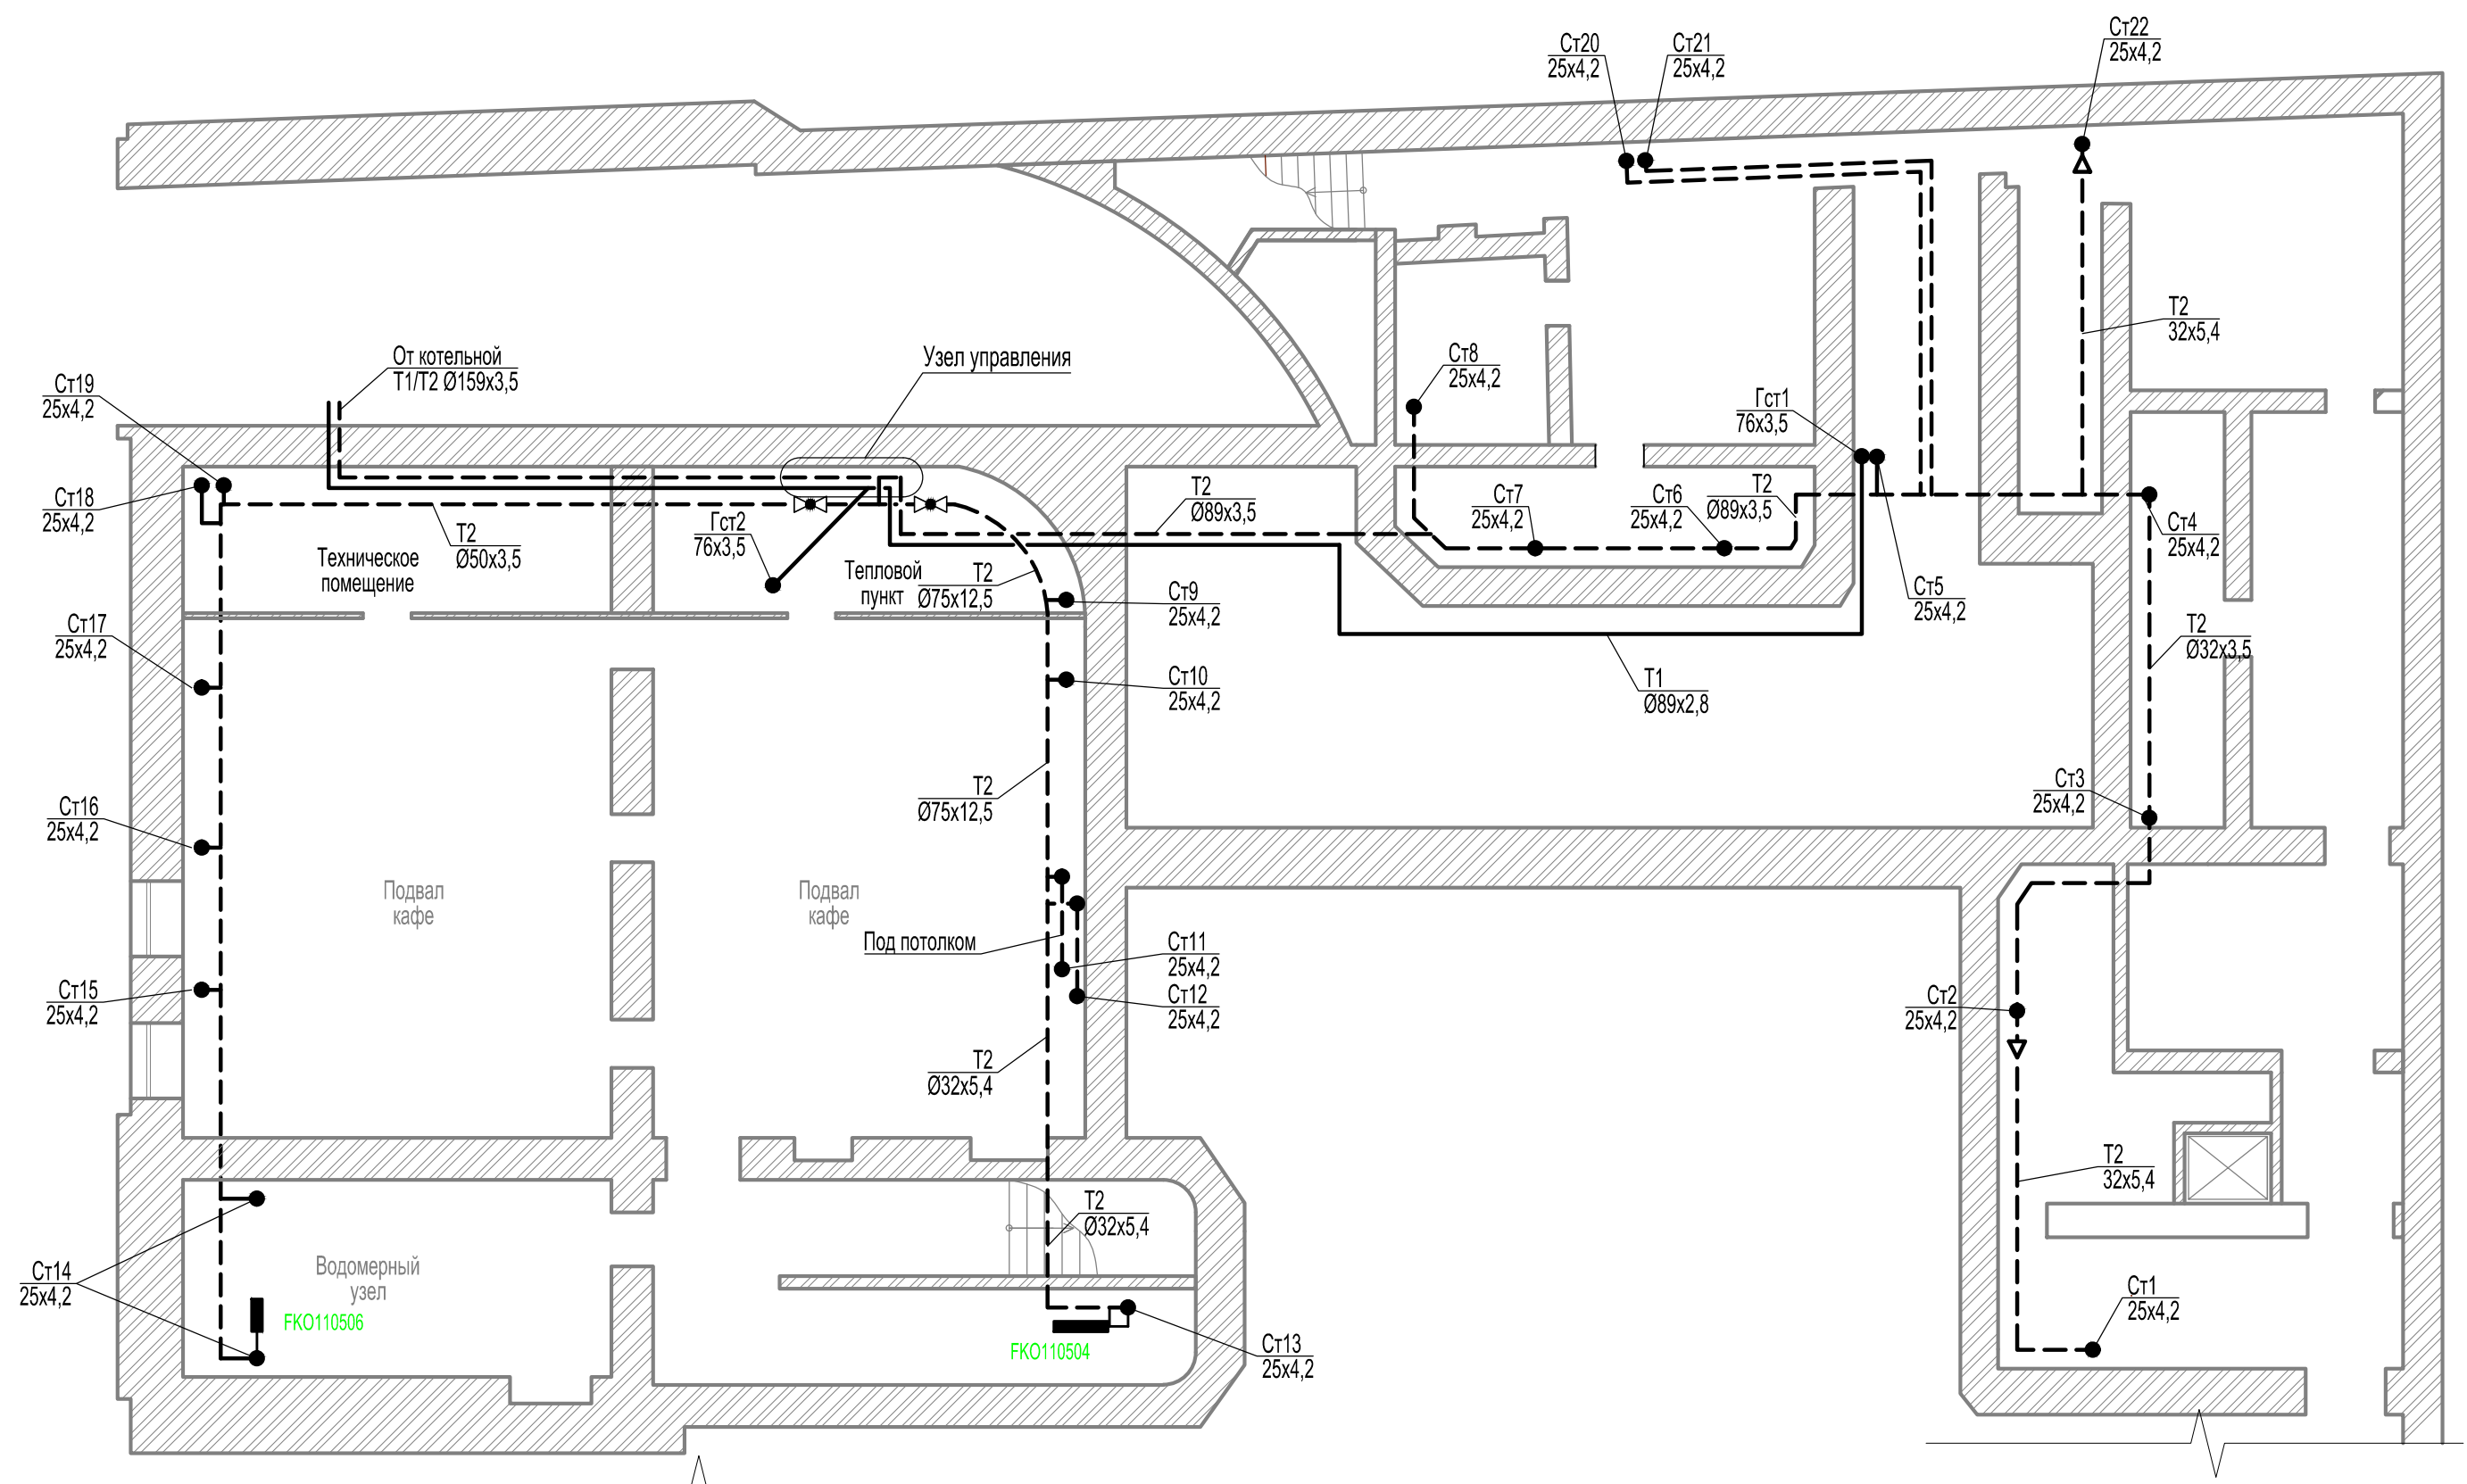


СХЕМА ПОДКЛЮЧЕНИЯ СТОЯКА К ВЕРХНЕМУ РОЗЛИВУ

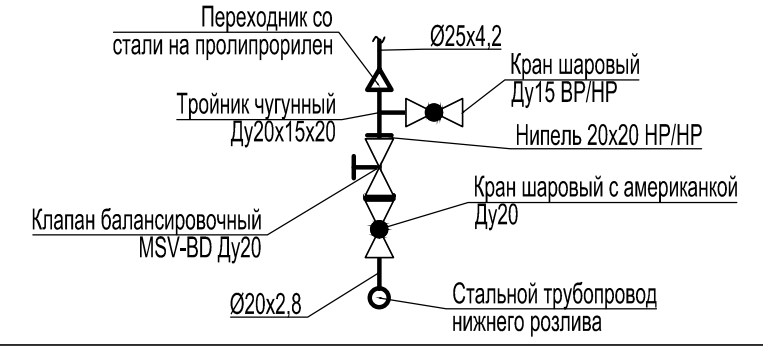


Исполнительные схемы					
Санкт-Петербург, Лиговский пр. 41/83, Литера А. «Отель «Октябрьская»					
Изм.	Кол.уч.	Лист	№ док.	Подпись	Дата
Разработал	Калязин			<i>Калязин</i>	03.15.
Проверил					03.15.
Н. контроль					03.15.
Отопление					
План подвала					
				Стадия	Лист
				ИС	1
				Листов	
				ООО «СтройКомплект»	

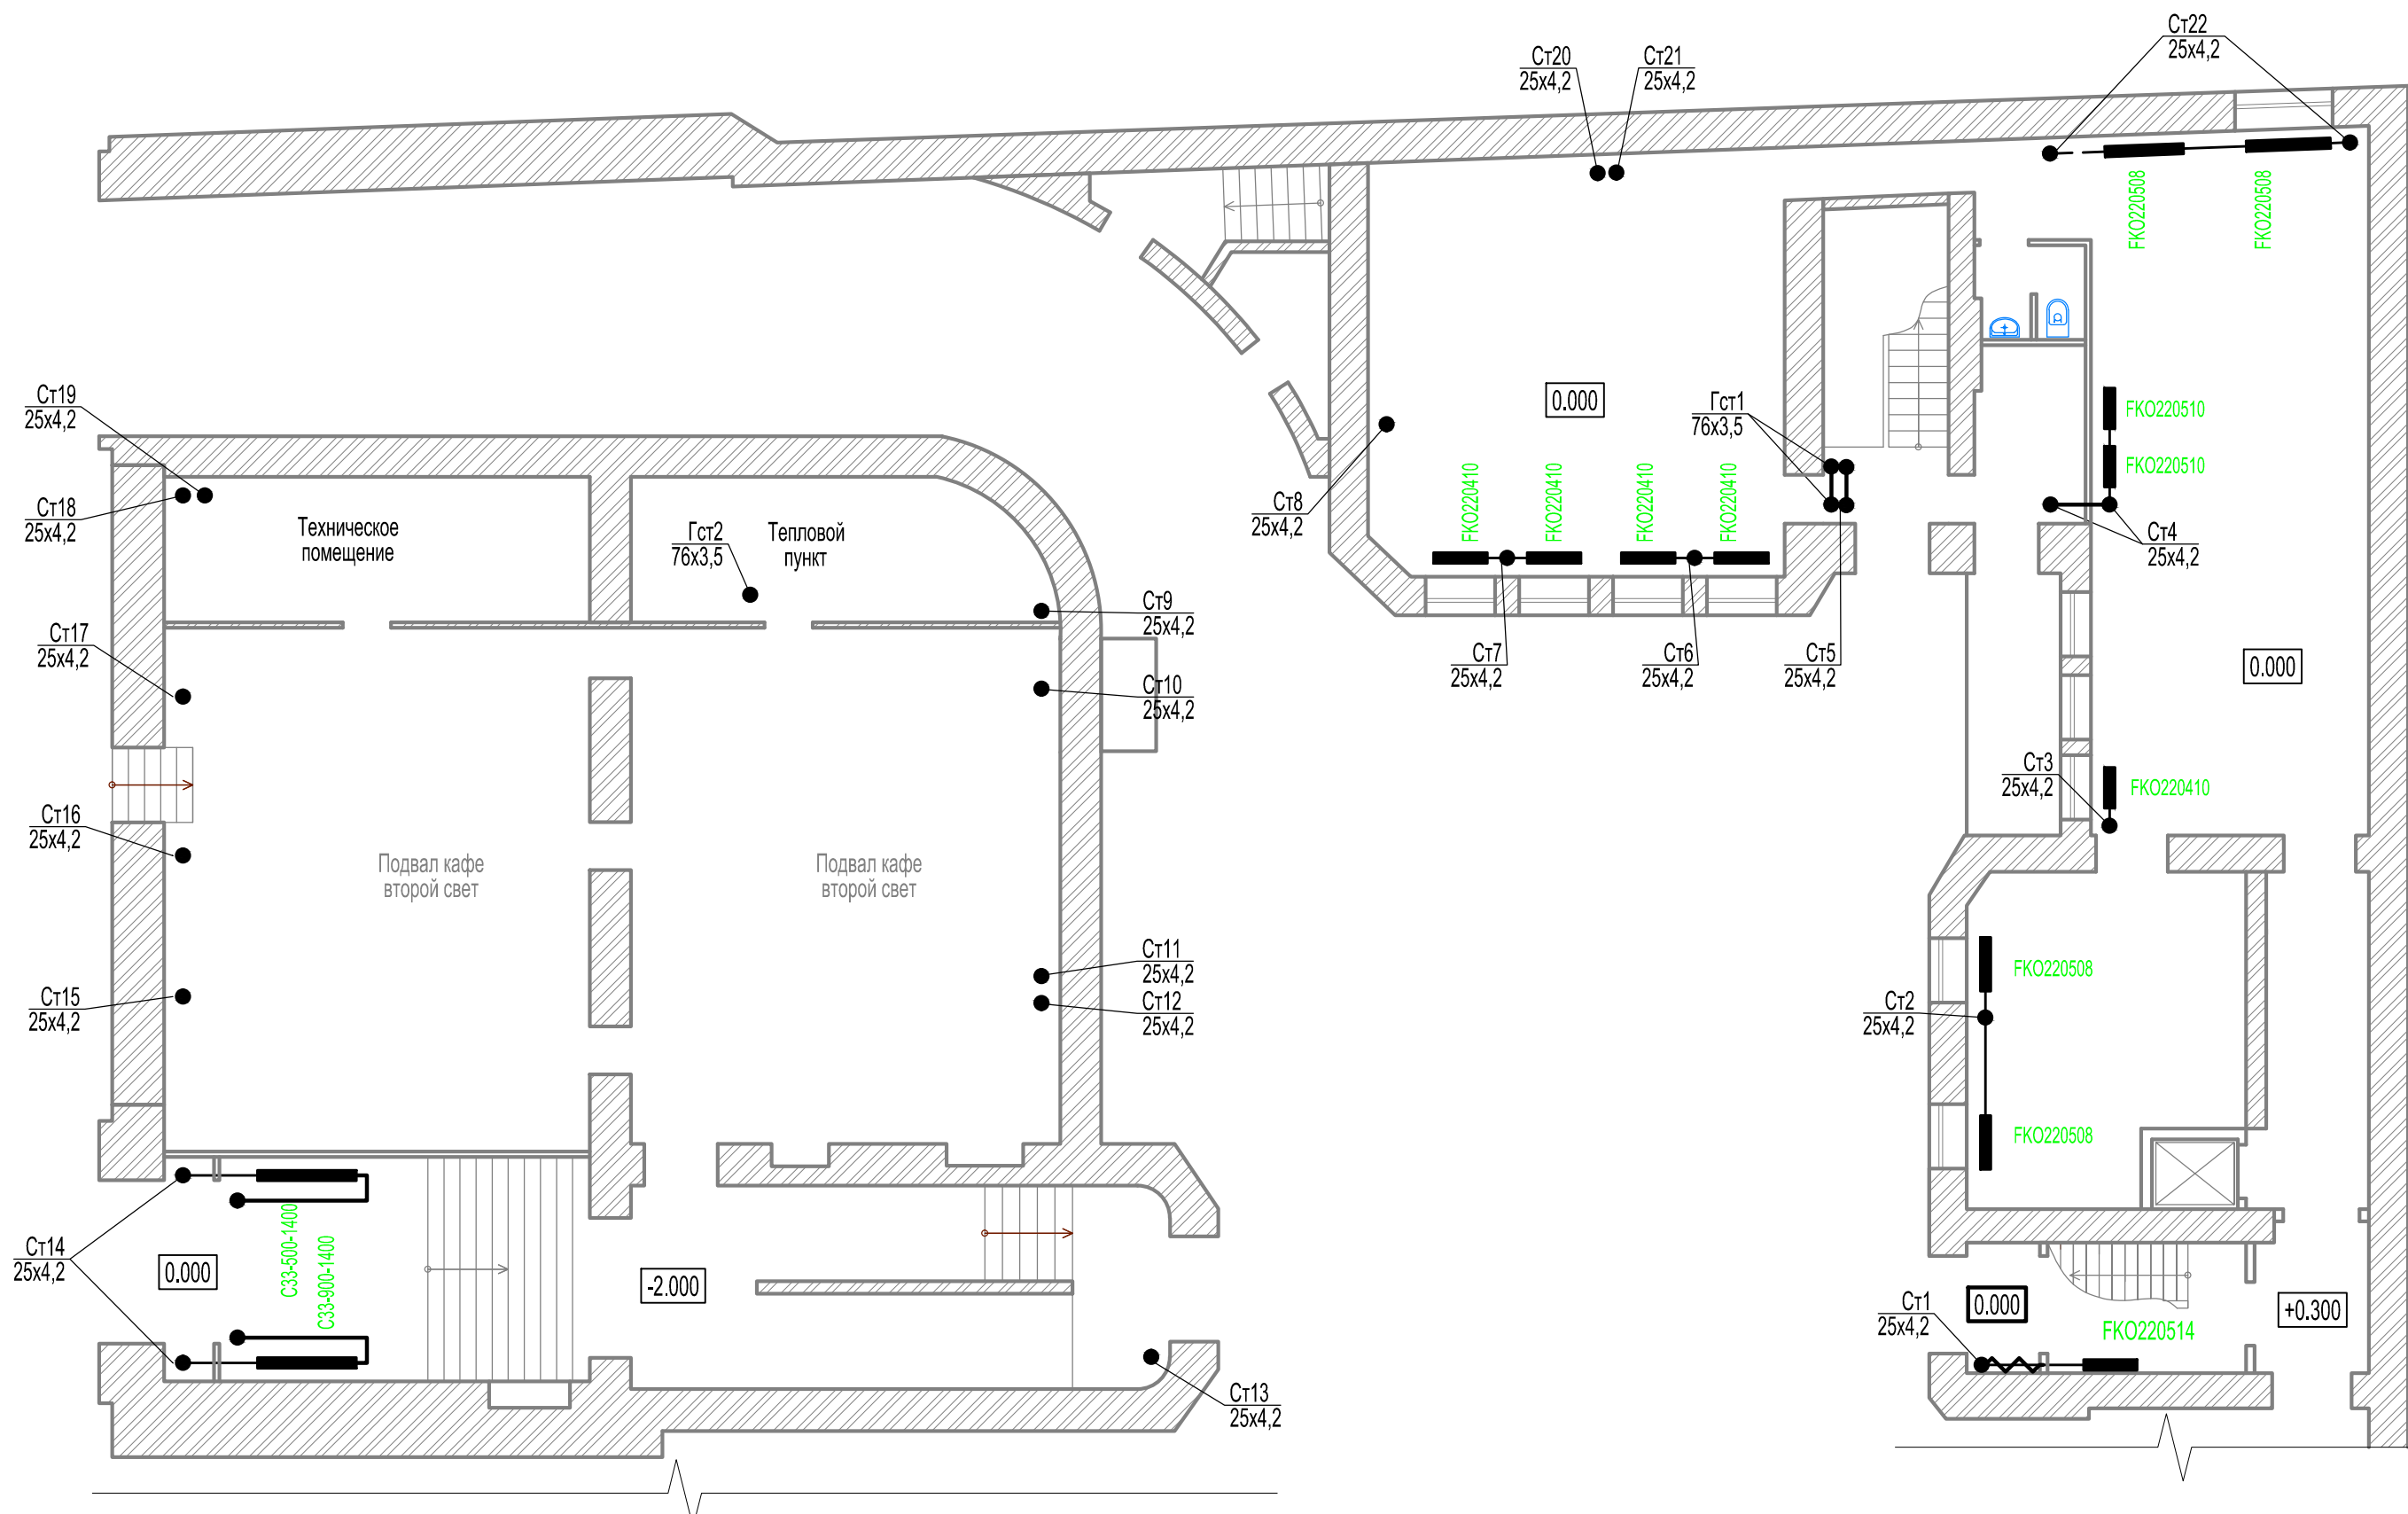

Согласовано					
Иньв.№ подл.	Подпись и дата	Взам. инв. №			


Исполнительные схемы					
Санкт-Петербург, Лиговский пр. 41/83, Литера А. «Отель «Октябрьская»					
Изм.	Кол.уч.	Лист	№ док.	Подпись	Дата
Разработал	Калязин			<i>Маша</i>	03.15.
Проверил					03.15.
Н. контроль					03.15.
				2-ой этап ремонта помещений ООО «Отель «Октябрьская»	Стадия ИС
				Отопление План 1 этажа	Лист 2
					Листов 2
				ООО «СтройКомплект»	

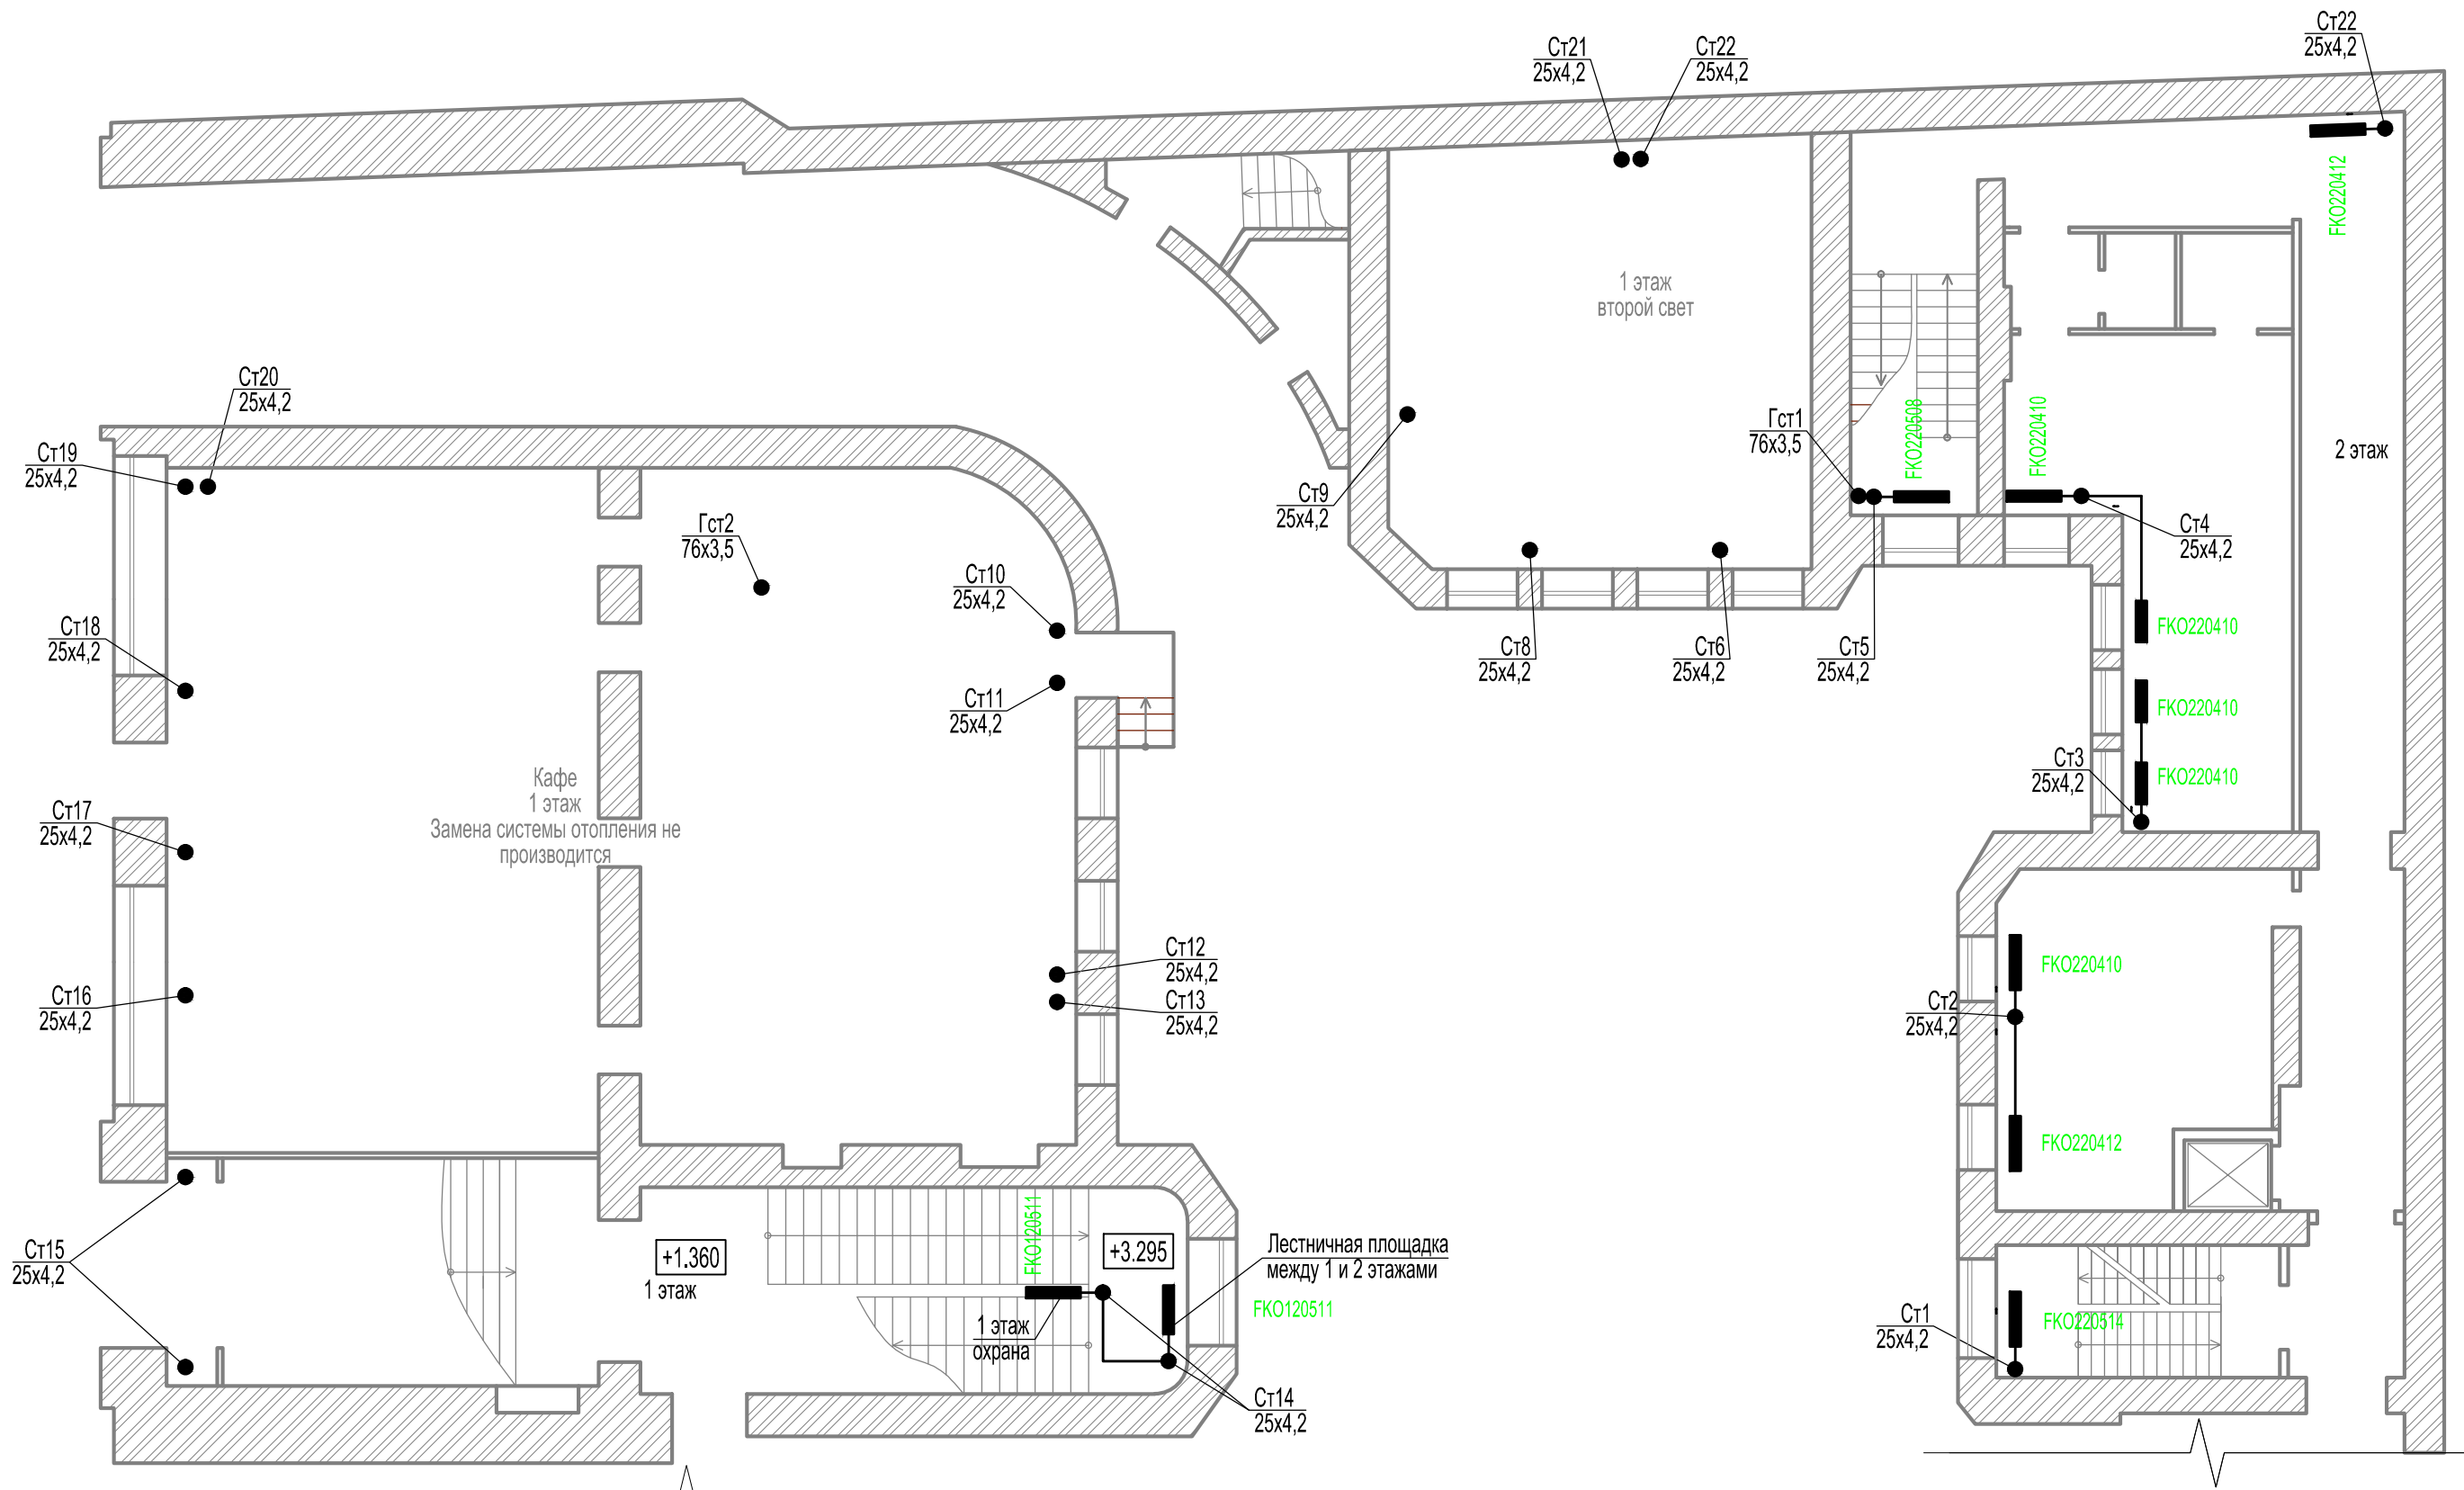

СХЕМЫ ПОДКЛЮЧЕНИЯ ОТОПИТЕЛЬНЫХ ПРИБОРОВ К СТОЯКАМ ОТОПЛЕНИЯ

Согласовано					
Изм. № подл.					
Н. контроль					
Проверил					
Разработал					
Иньв. № подл.					
Подпись и дата					
Взам. инв. №					

Исполнительные схемы					
Санкт-Петербург, Лиговский пр. 41/83, Литера А. «Отель «Октябрьская»					
Изм.	Кол.уч.	Лист	№ док.	Подпись	Дата
Разработал	Калязин			<i>Маша</i>	03.15.
Проверил					03.15.
Н. контроль					03.15.
				2-ой этап ремонта помещений ООО «Отель «Октябрьская»	Стадия ИС
				Отопление План 2 этажа	Лист 3
					Листов 3
				ООО «СтройКомплект»	

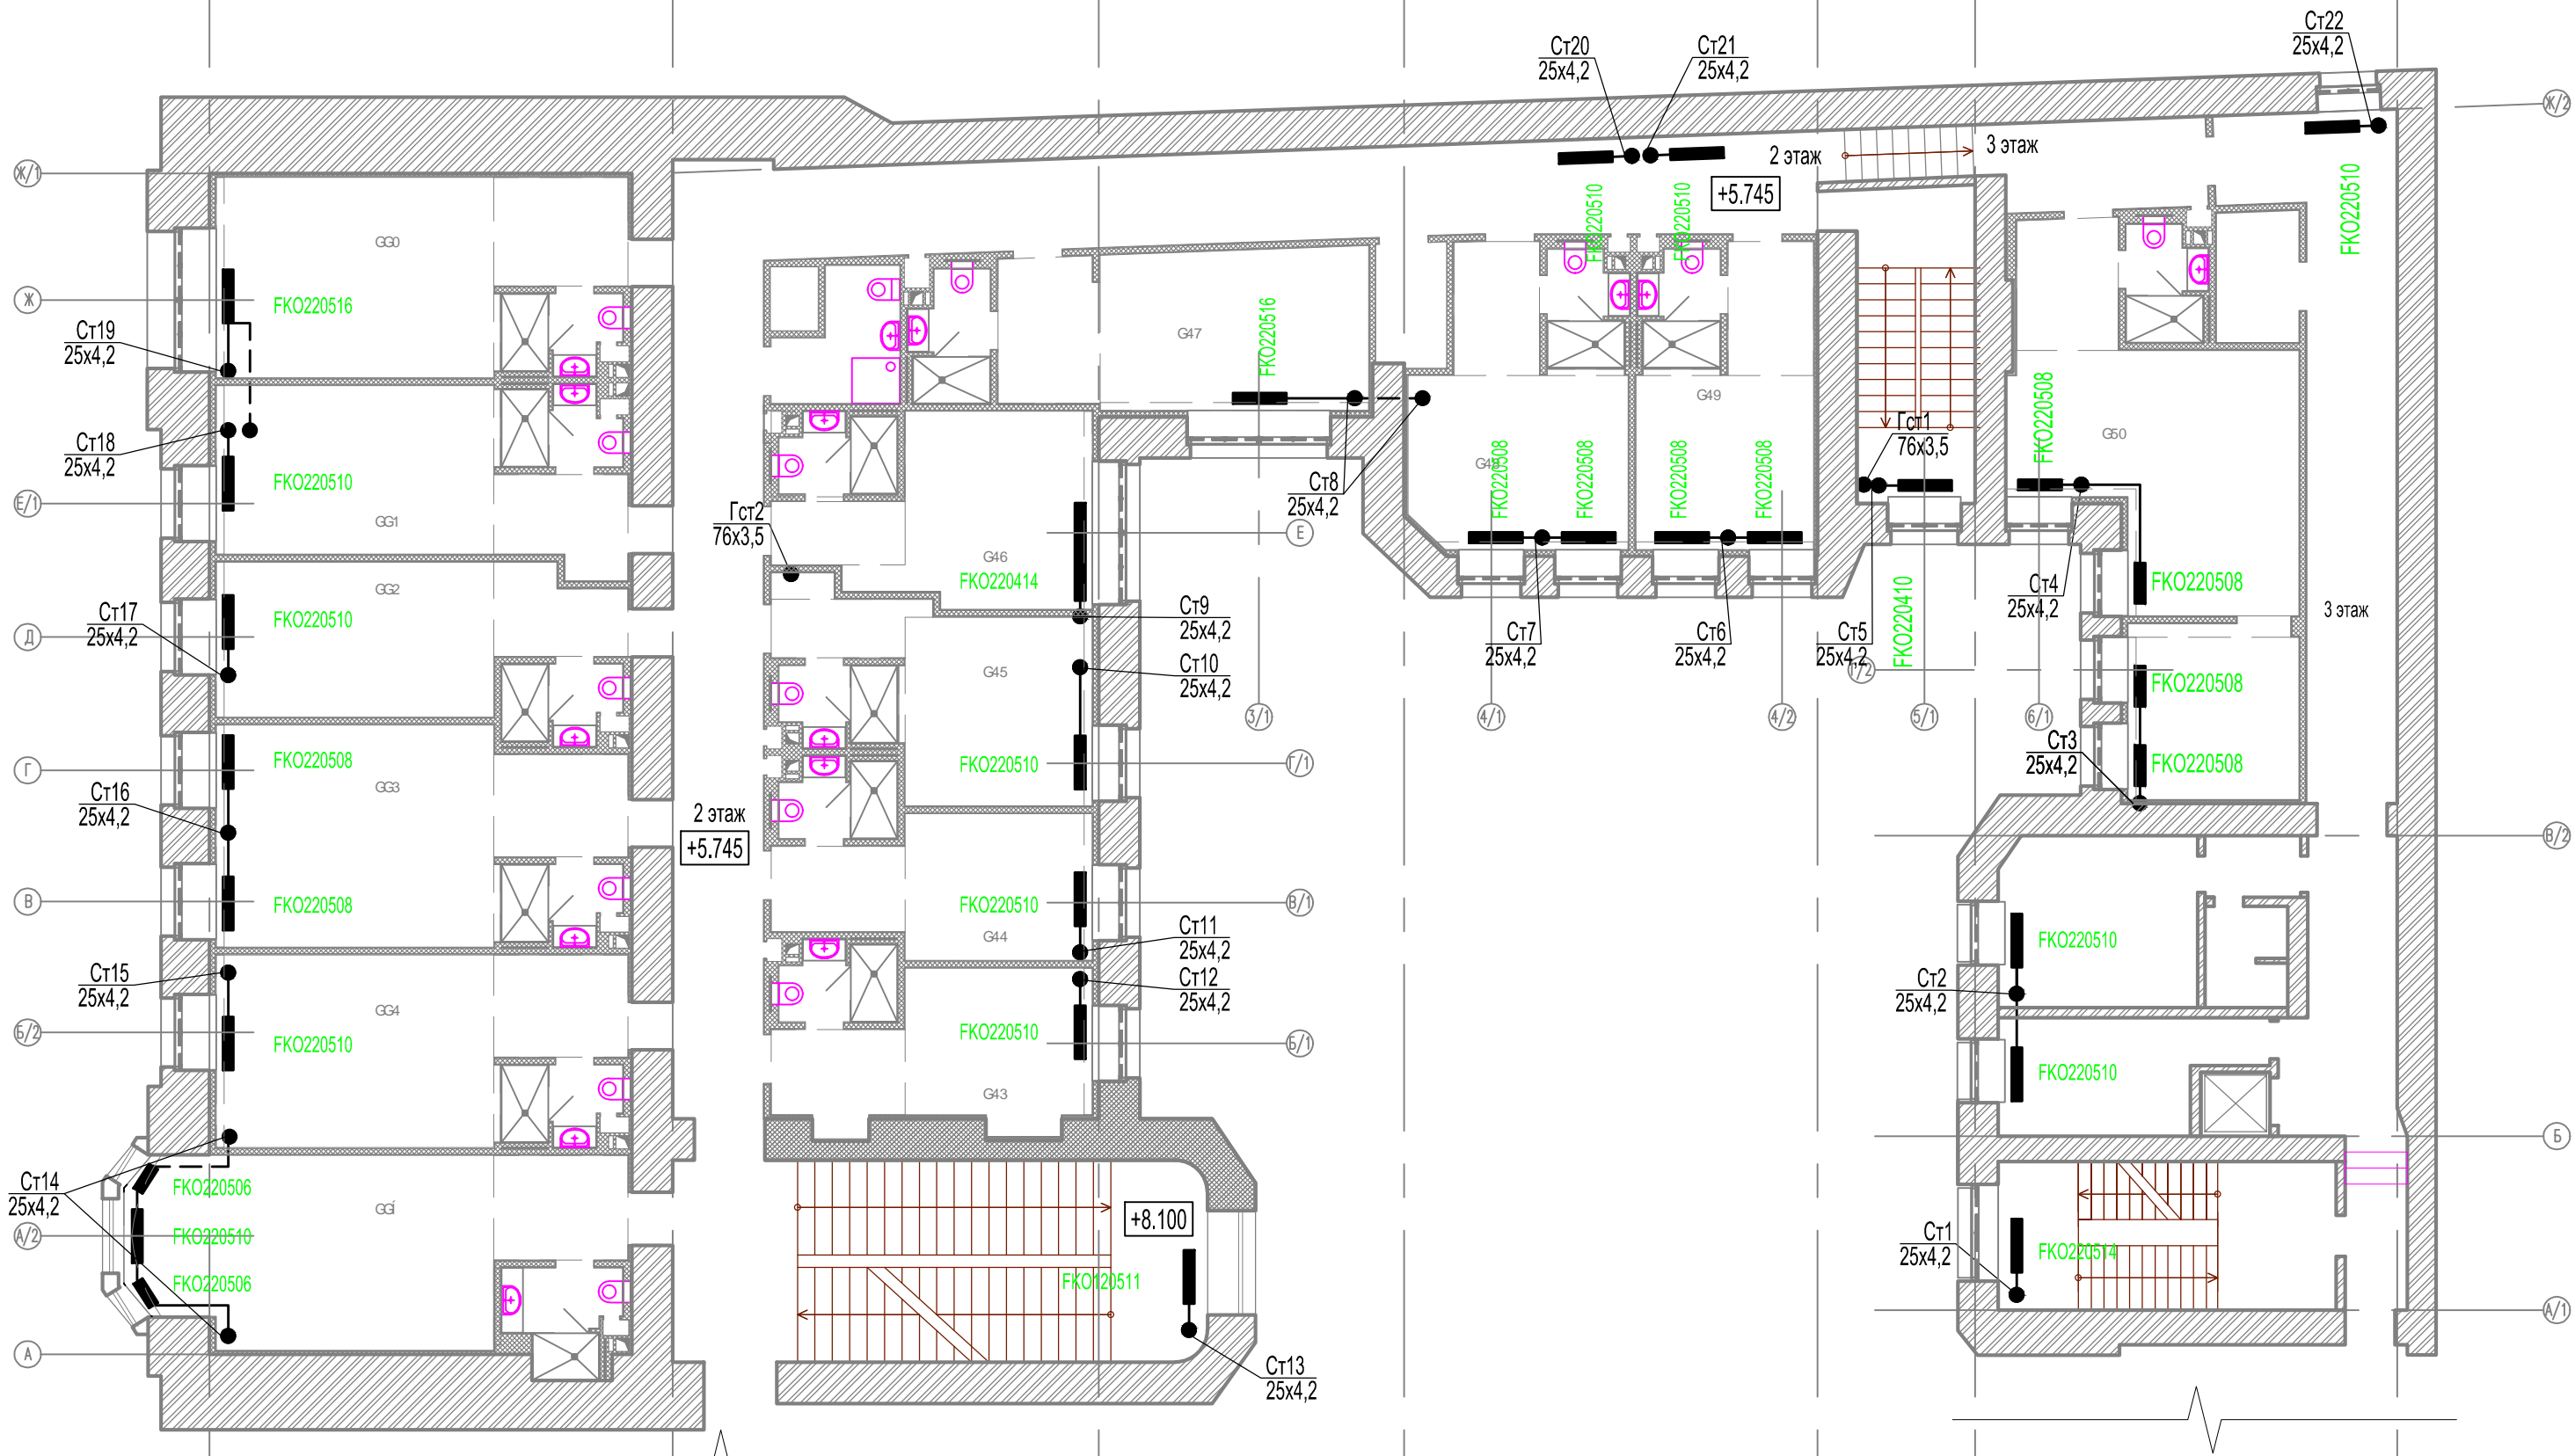



СХЕМЫ ПОДКЛЮЧЕНИЯ ОТОПИТЕЛЬНЫХ ПРИБОРОВ К СТОЯКАМ ОТОПЛЕНИЯ

Согласовано			
Изм. № подл.			
Иньв. № инв. №			
Подпись и дата			


Исполнительные схемы					
Санкт-Петербург, Лиговский пр. 41/83, Литера А. «Отель «Октябрьская»					
Изм.	Кол.уч.	Лист	№ док.	Подпись	Дата
Разработал	Калязин			<i>Маша</i>	03.15.
Проверил					03.15.
Н. контроль					03.15.
				2-ой этап ремонта помещений ООО «Отель «Октябрьская»	Стадия ИС
				Отопление План 3 этажа	Лист 4
					Листов «СтройКомплект»

Согласовано

Изм.	Кол.уч.	Лист	№ док.	Подпись	Дата
Разработал	Калязин			<i>Маша</i>	03.15.
Проверил					03.15.
Н. контроль					03.15.

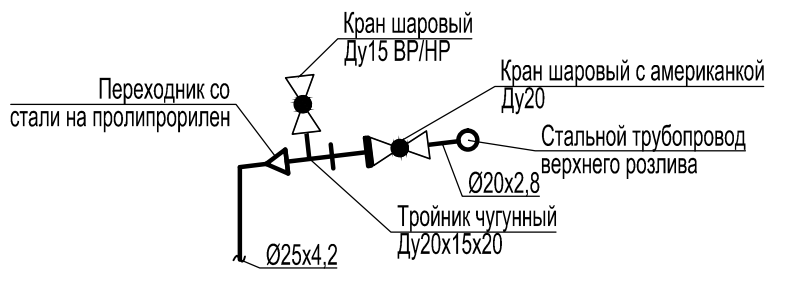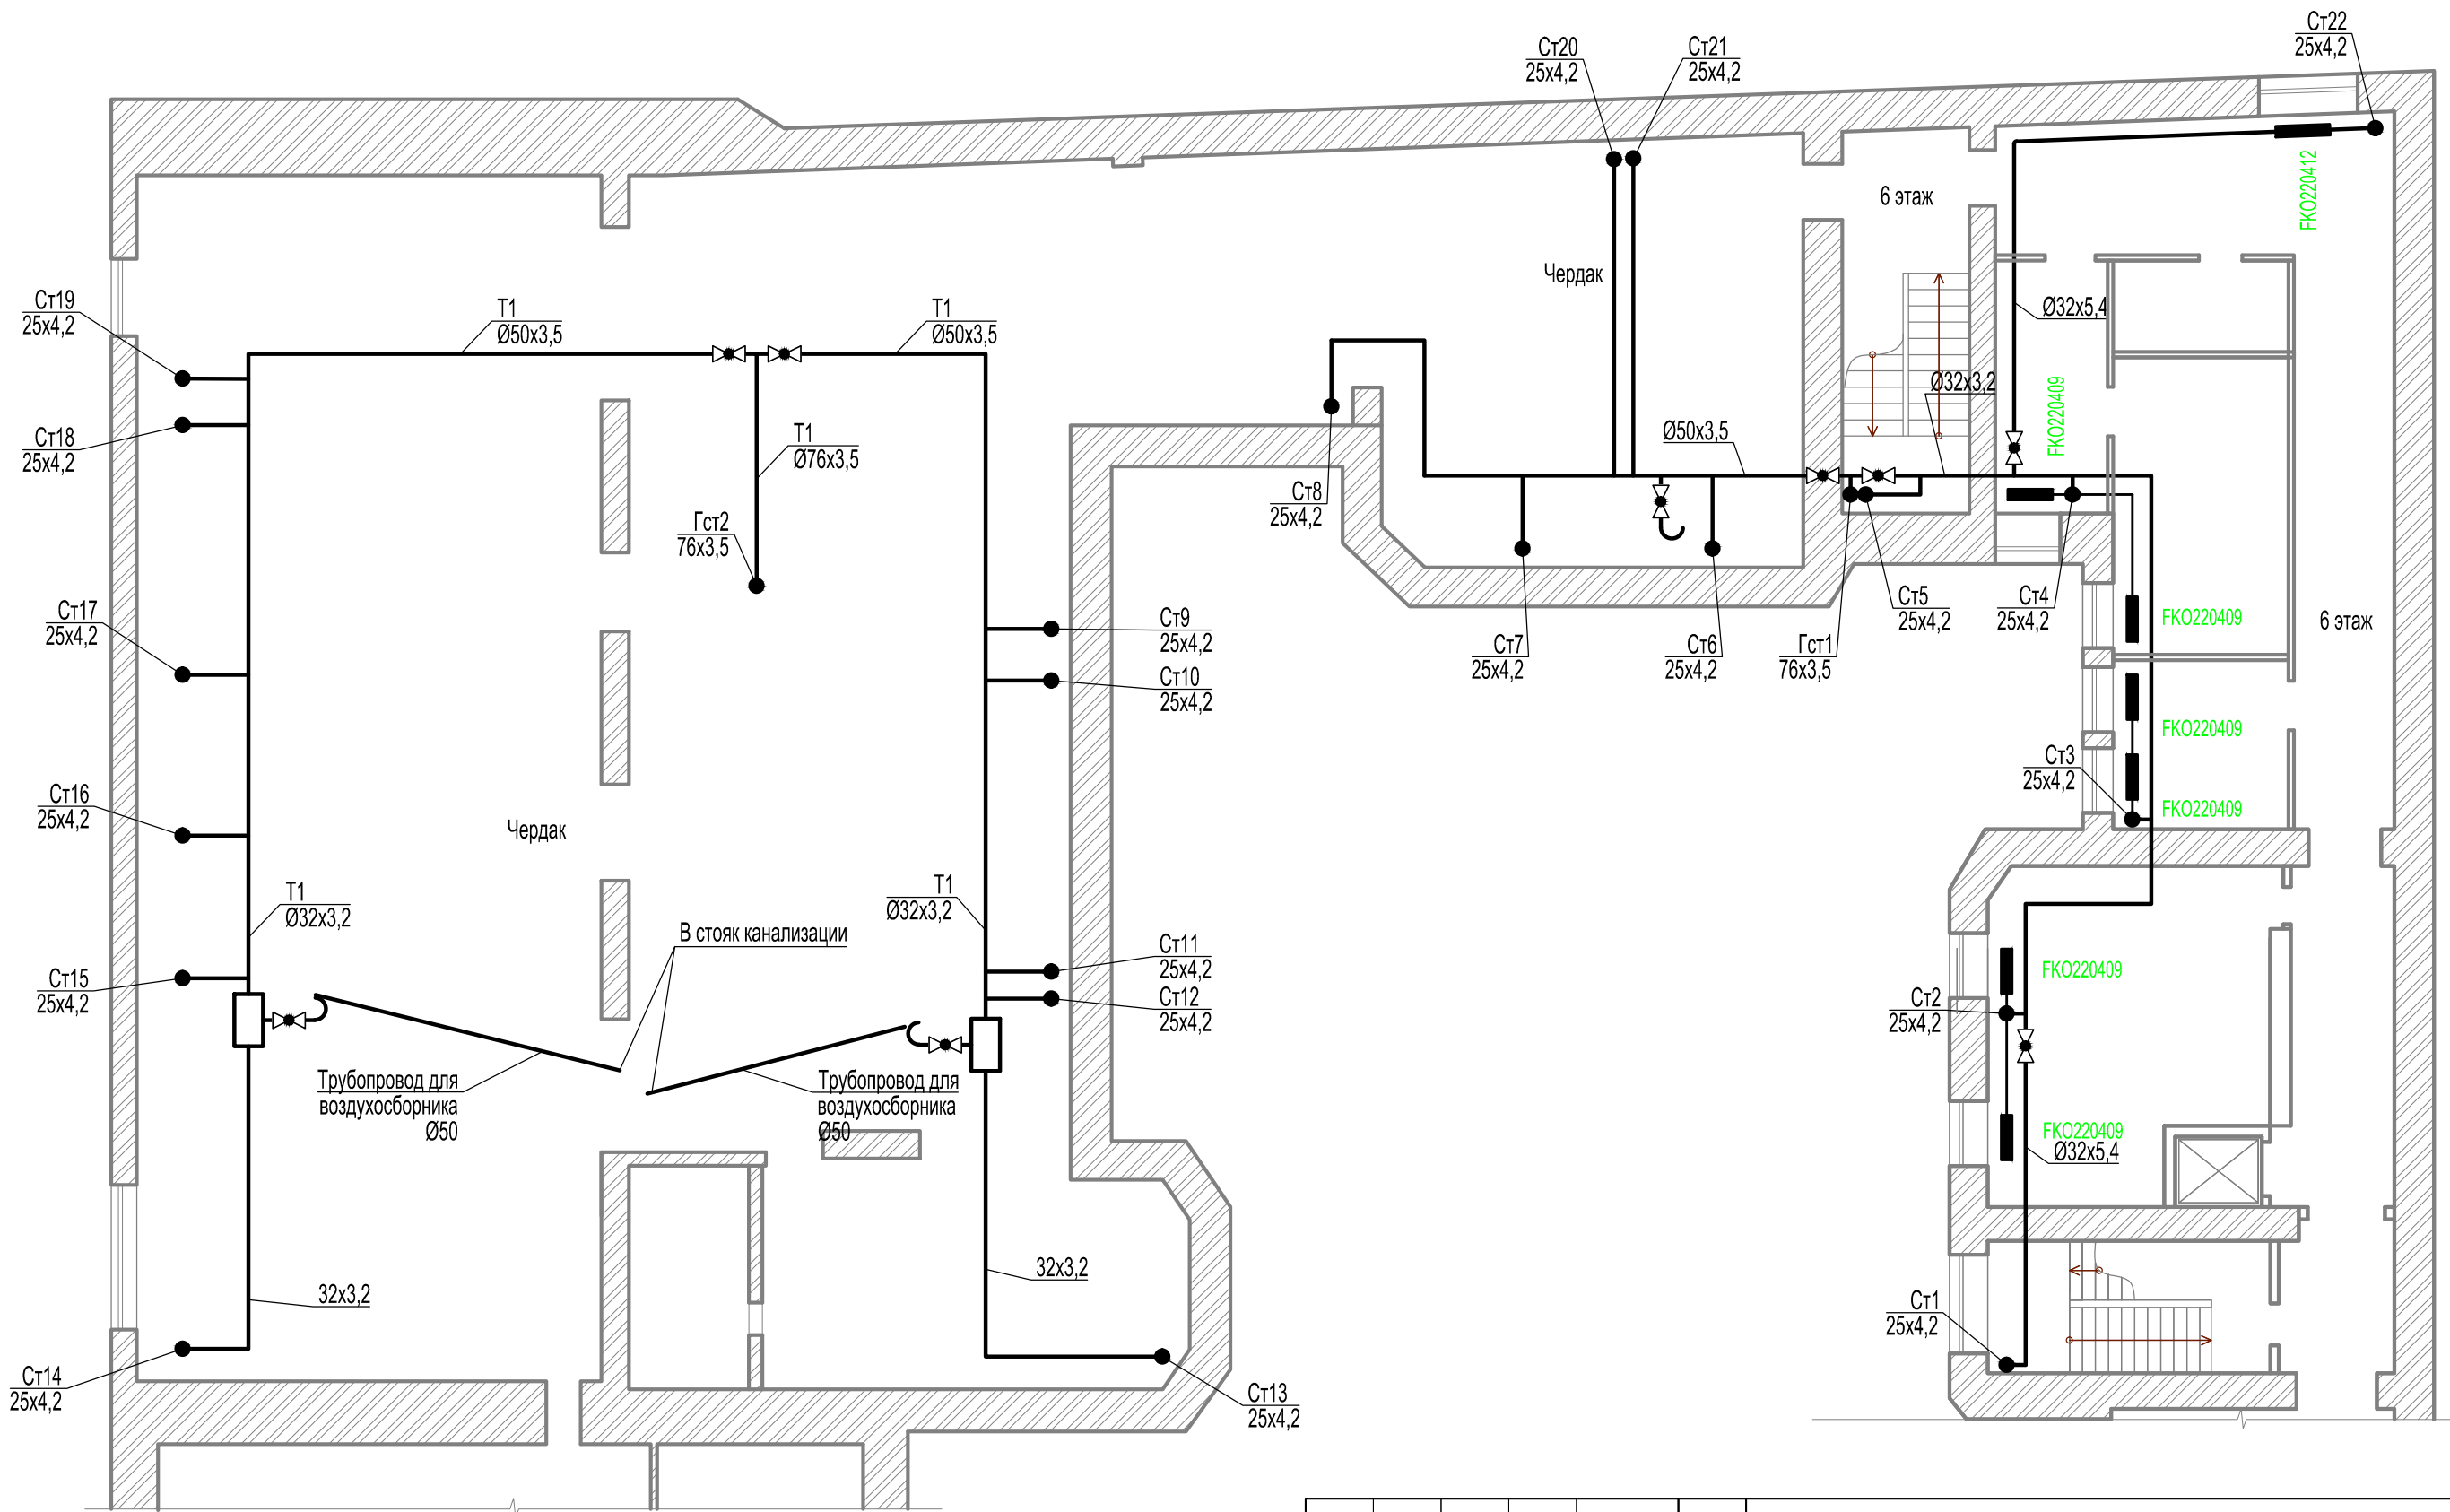


Исполнительные схемы					
Санкт-Петербург, Лиговский пр. 41/83, Литера А. «Отель «Октябрьская»					
Изм.	Кол.уч.	Лист	№ док.	Подпись	Дата
Разработал	Калязин			<i>Маша</i>	03.15.
Проверил					03.15.
Н. контроль					03.15.
2-ой этап ремонта помещений ООО «Отель «Октябрьская»				Стадия	Лист
Отопление План чердака				ИС	7
				Листов	
				ООО «СтройКомплект»	

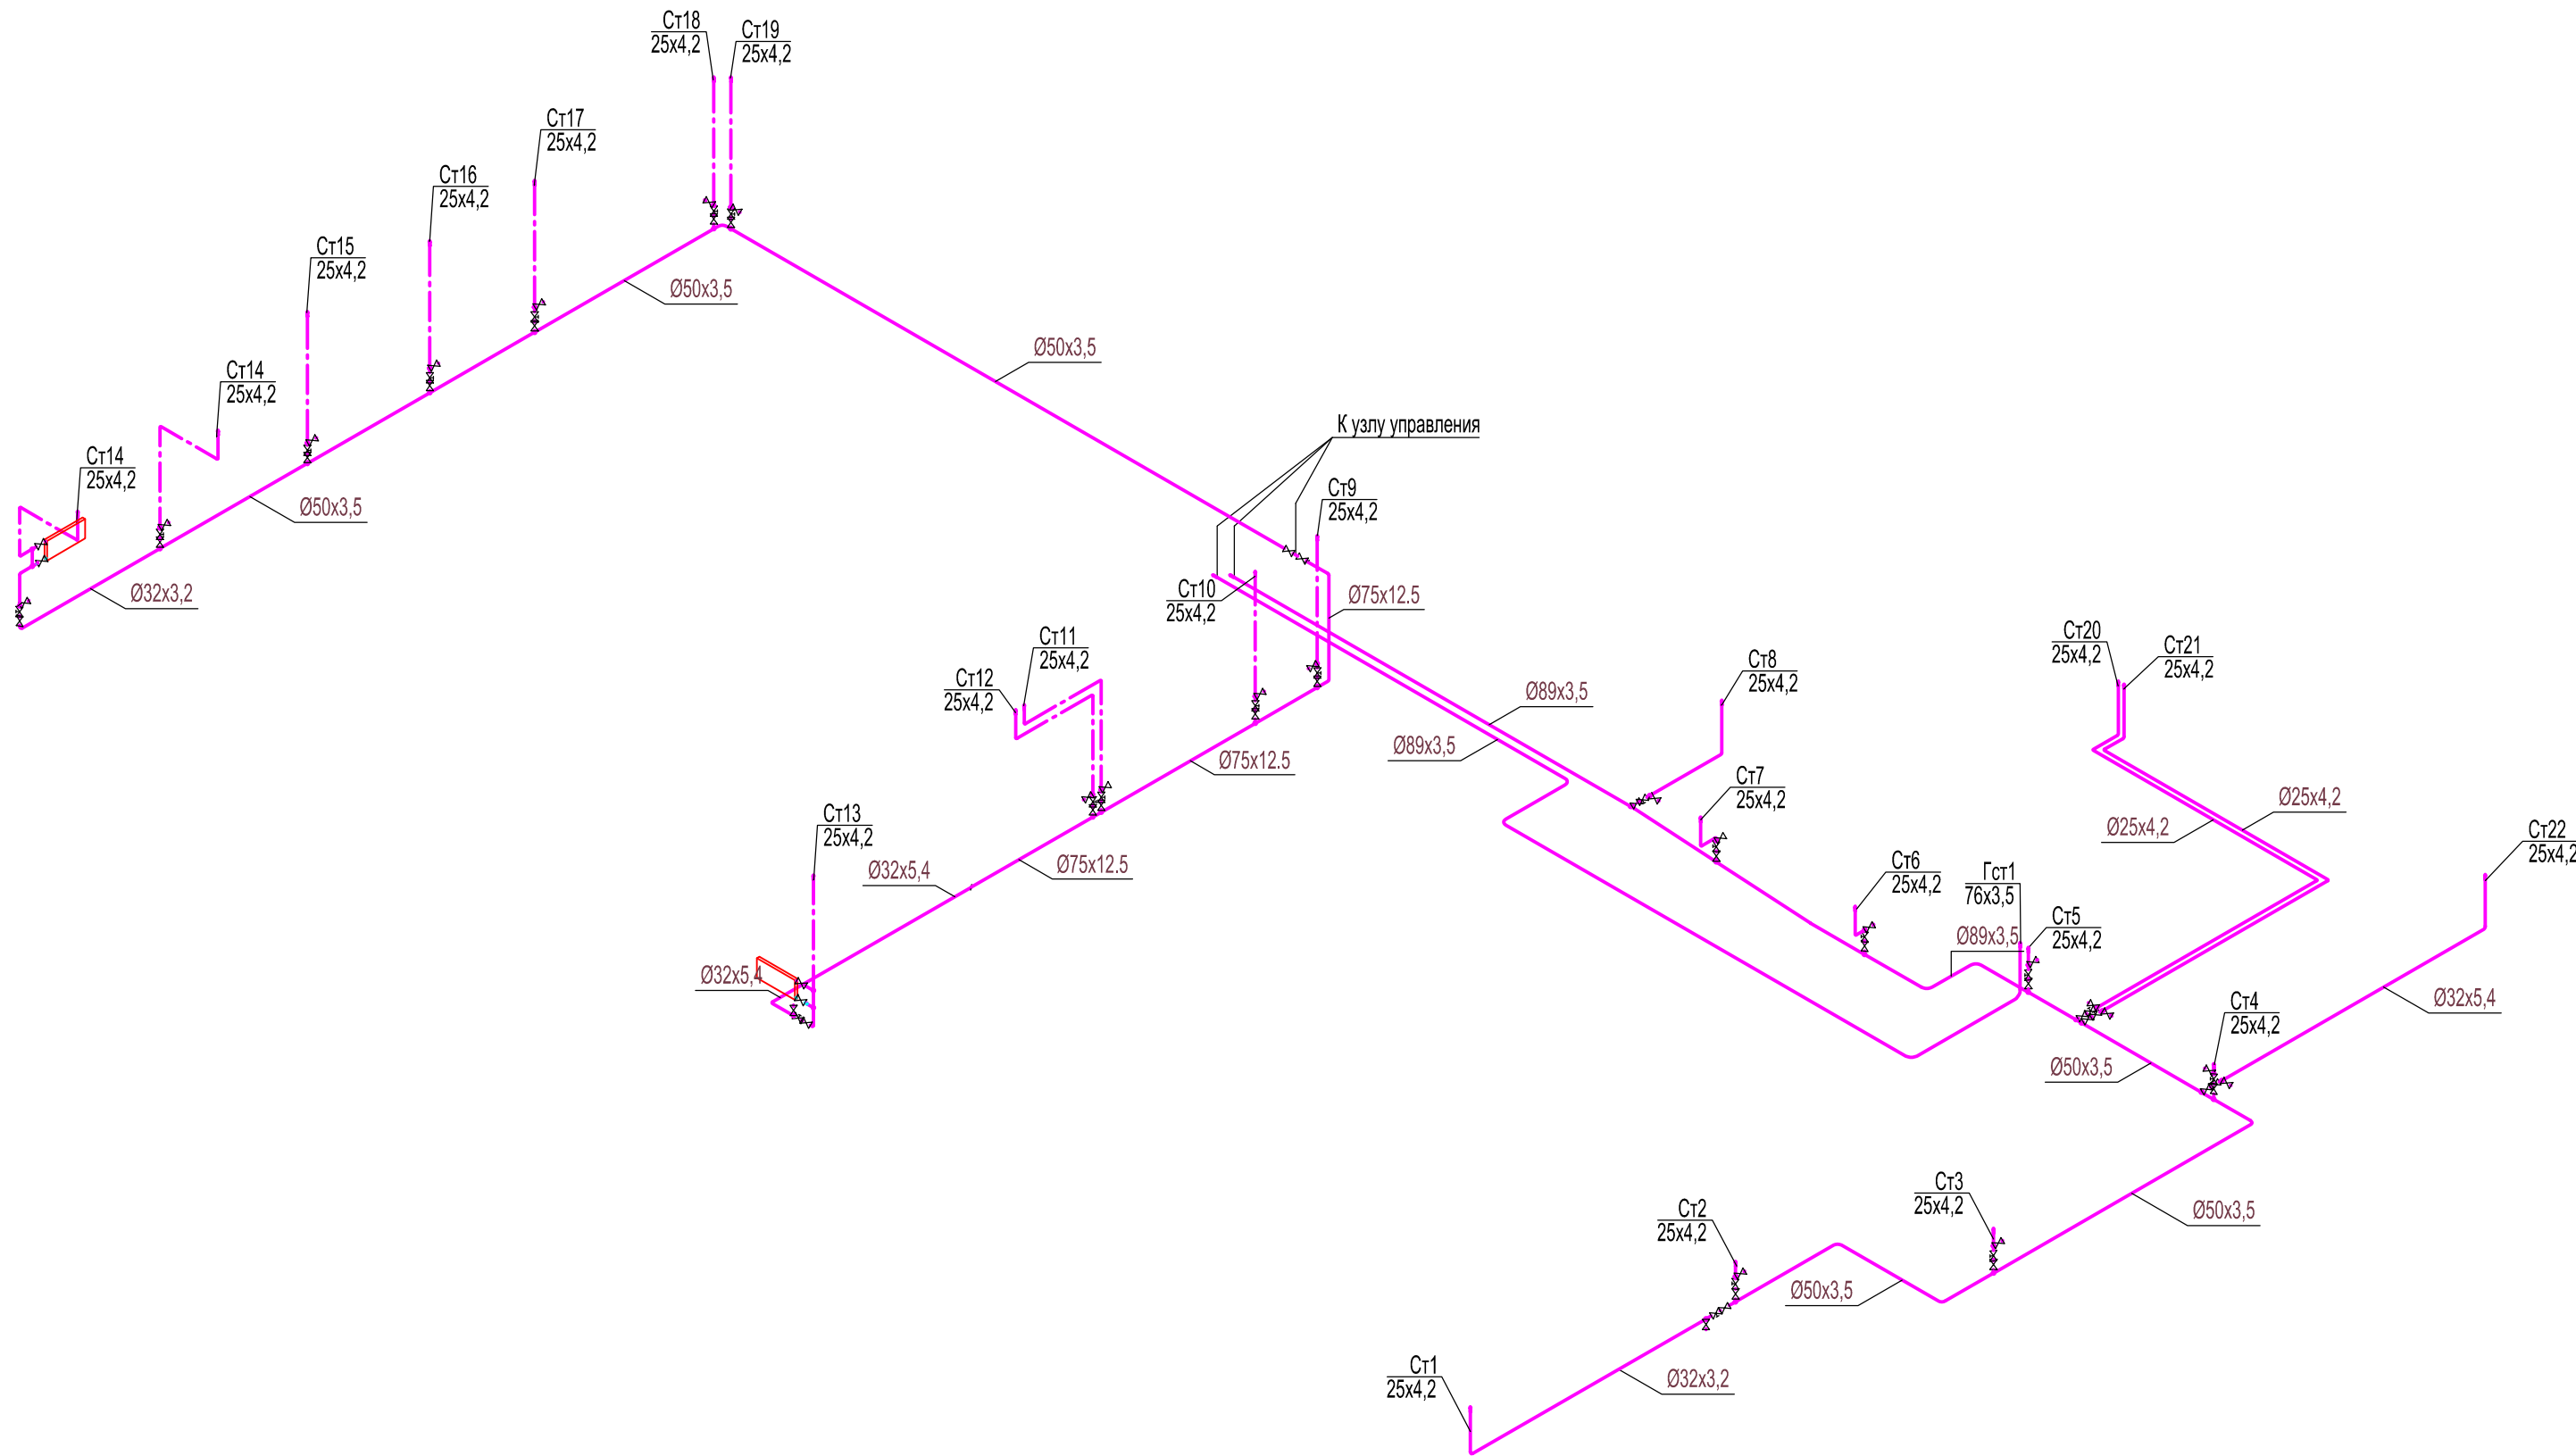

Согласовано					
Инь. № подл.	Подпись и дата	Взам. инв. №			



Исполнительные схемы					
Санкт-Петербург, Лиговский пр. 41/83, Литера А. «Отель «Октябрьская»					
Изм.	Кол.уч.	Лист	№ док.	Подпись	Дата
Разработал	Калязин			<i>Калязин</i>	03.15.
Проверил					03.15.
Н. контроль					03.15.
				2-ой этап ремонта помещений ООО «Отель «Октябрьская»	
				Отопление	
				Схема нижнего розлива	
				Стадия	
				Лист	
				Листов	
				ООО «СтройКомплект»	

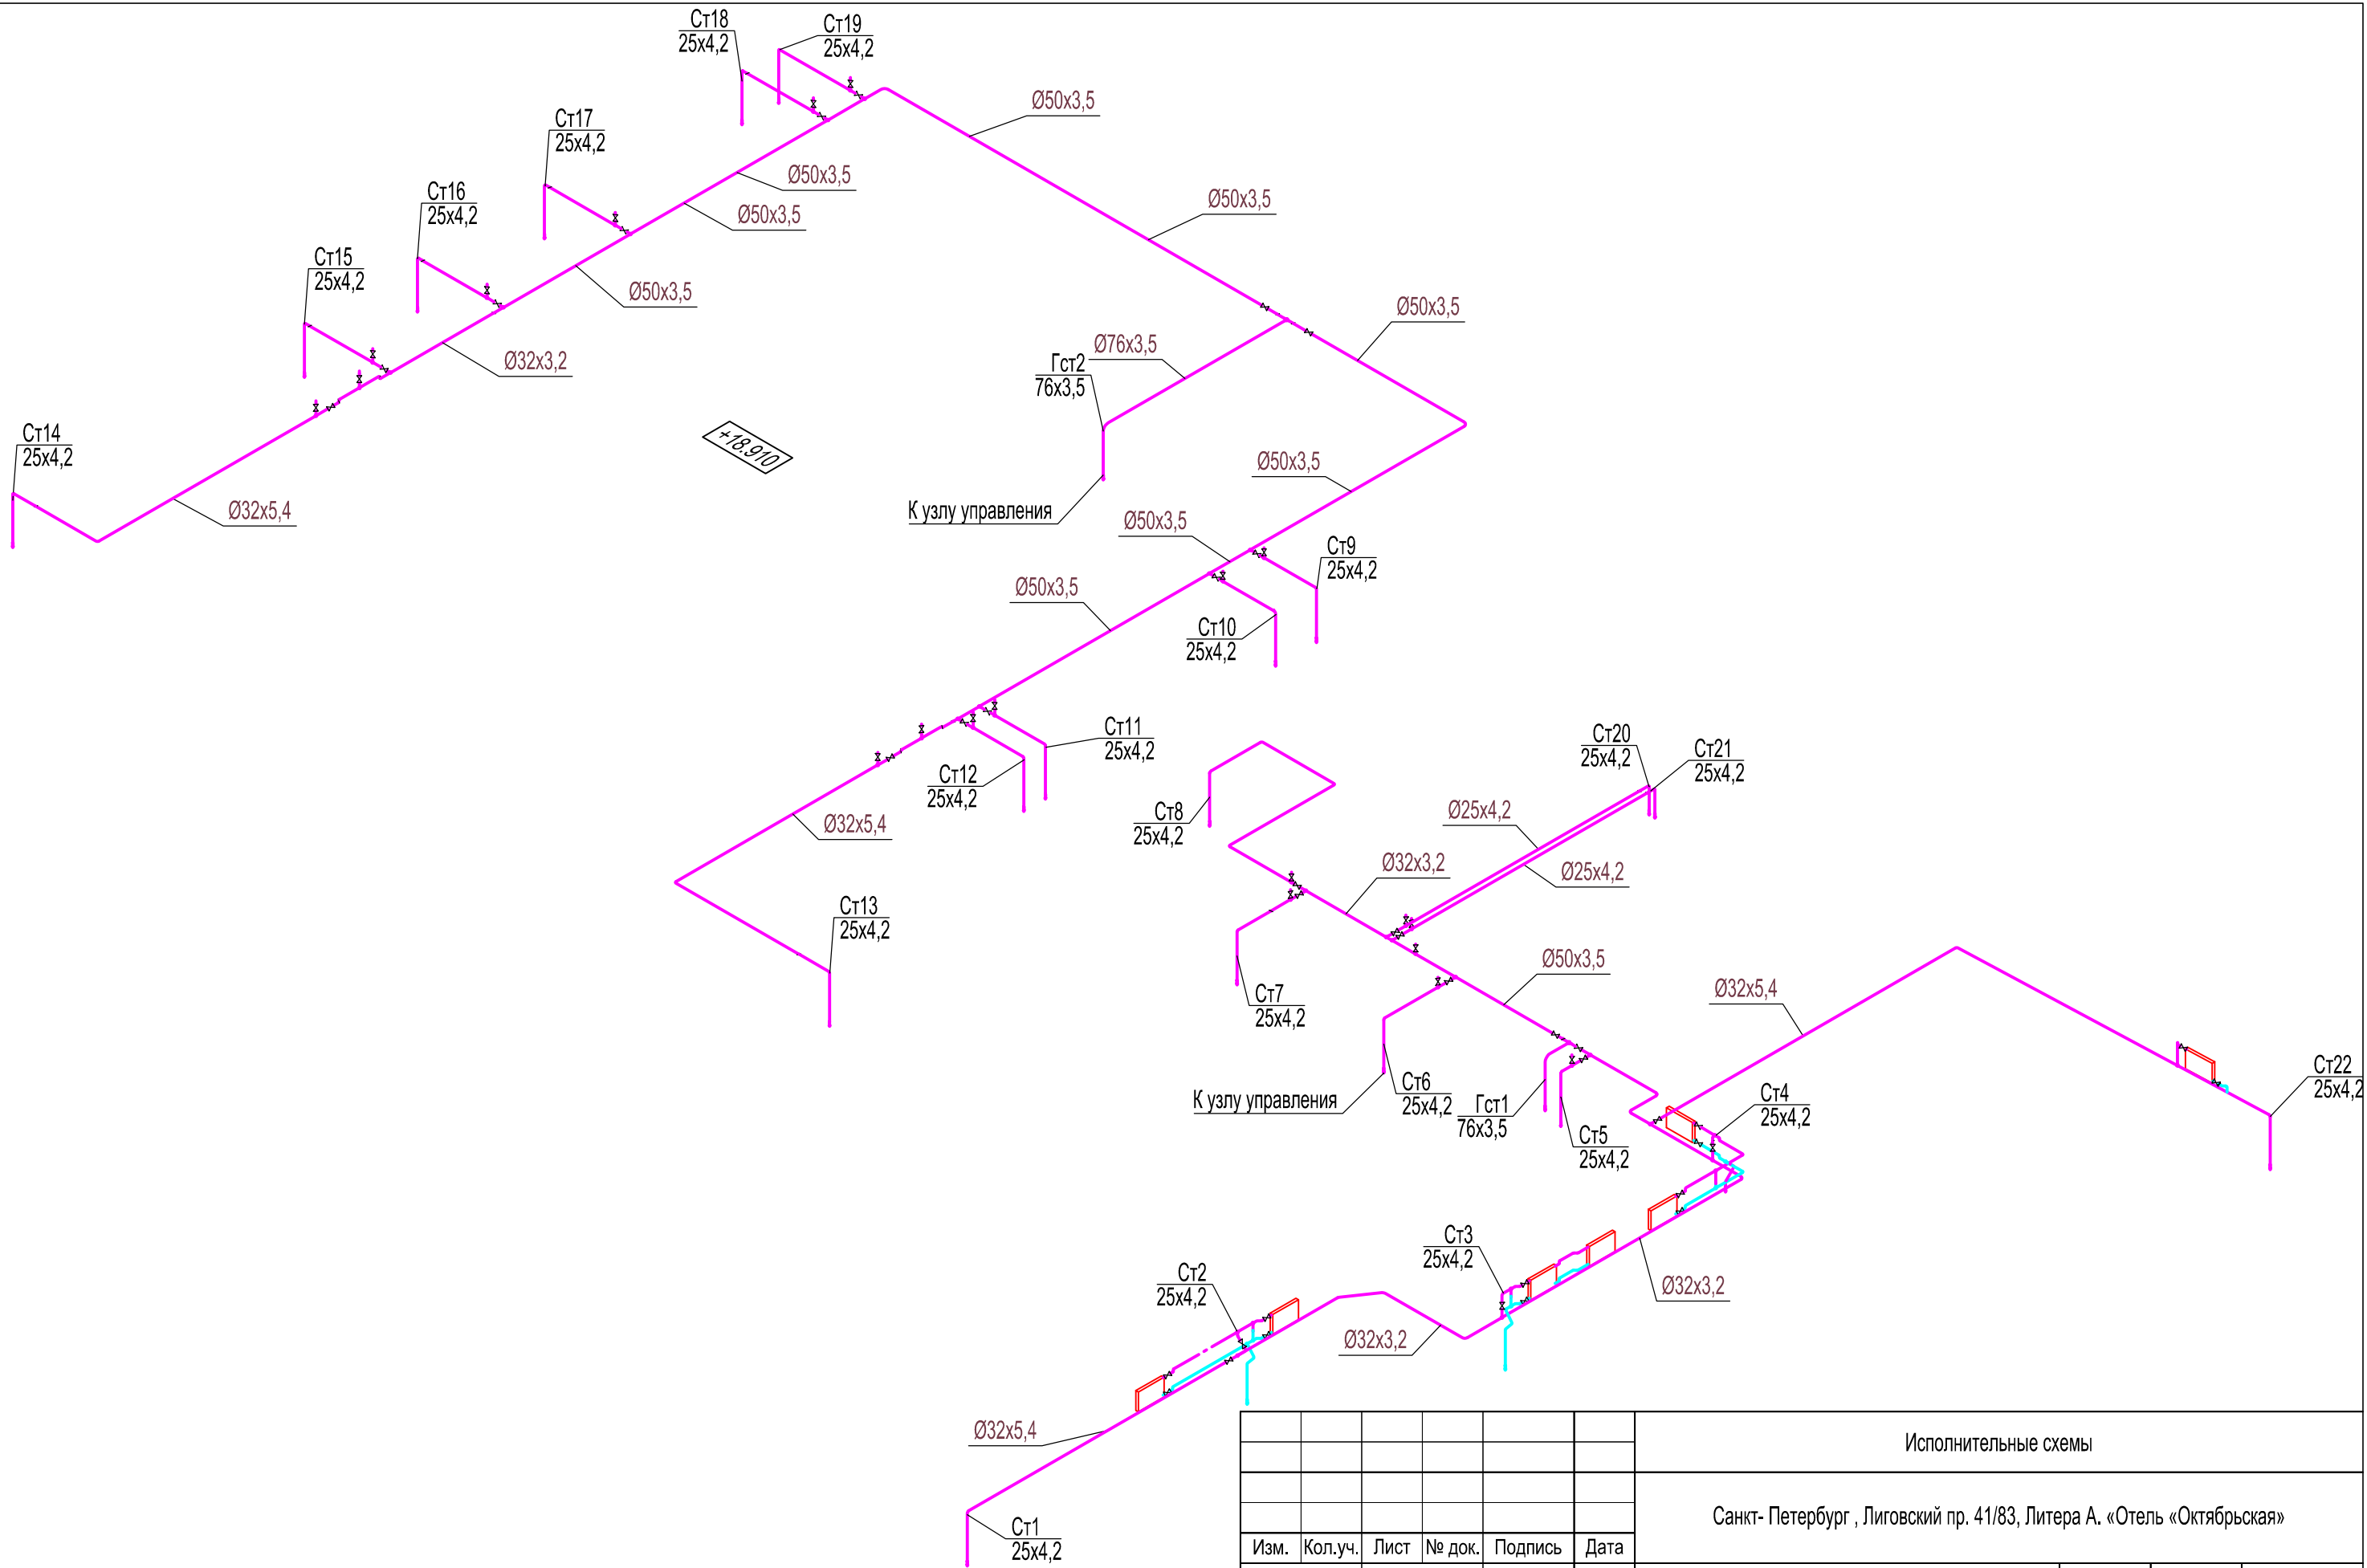

Согласовано

Иньв.№ подл.	Подпись и дата	Взам. инв. №

Исполнительные схемы					
Санкт-Петербург, Лиговский пр. 41/83, Литера А. «Отель «Октябрьская»					
Изм.	Кол.уч.	Лист	№ док.	Подпись	Дата
Разработал	Калязин			<i>Маша</i>	03.15.
Проверил					03.15.
Н. контроль					03.15.
2-ой этап ремонта помещений ООО «Отель «Октябрьская»				Стадия	Лист
Отопление Схема верхнего розлива				ИС	9
				Листов	
				ООО «СтройКомплект»	

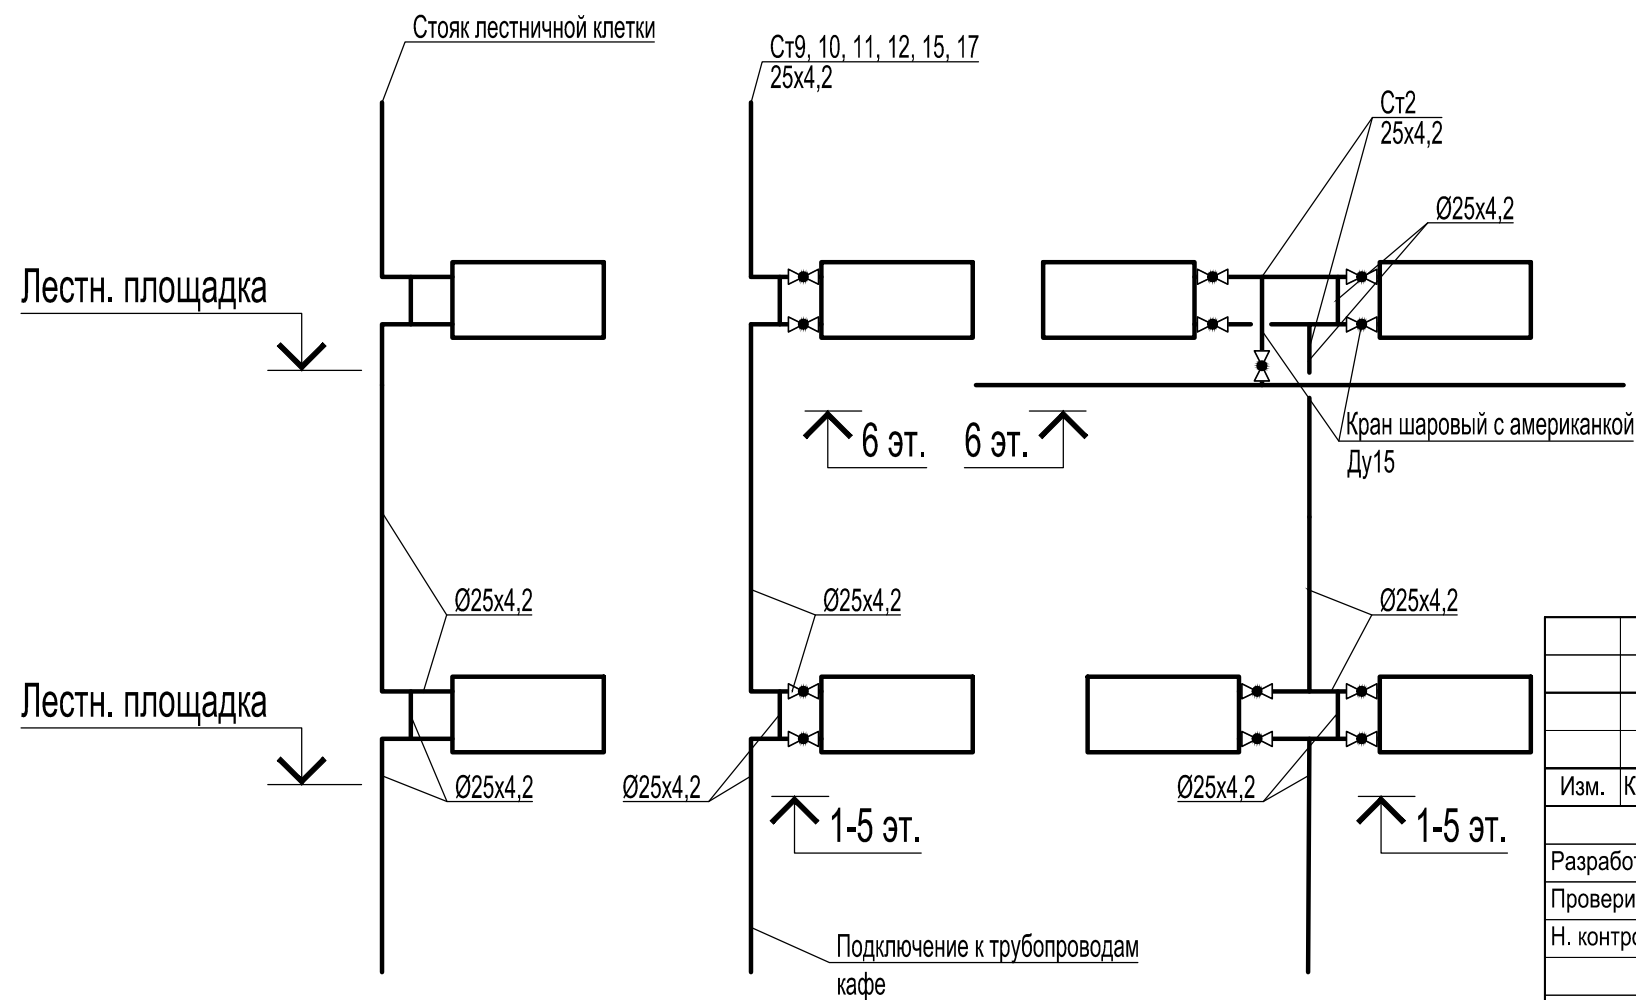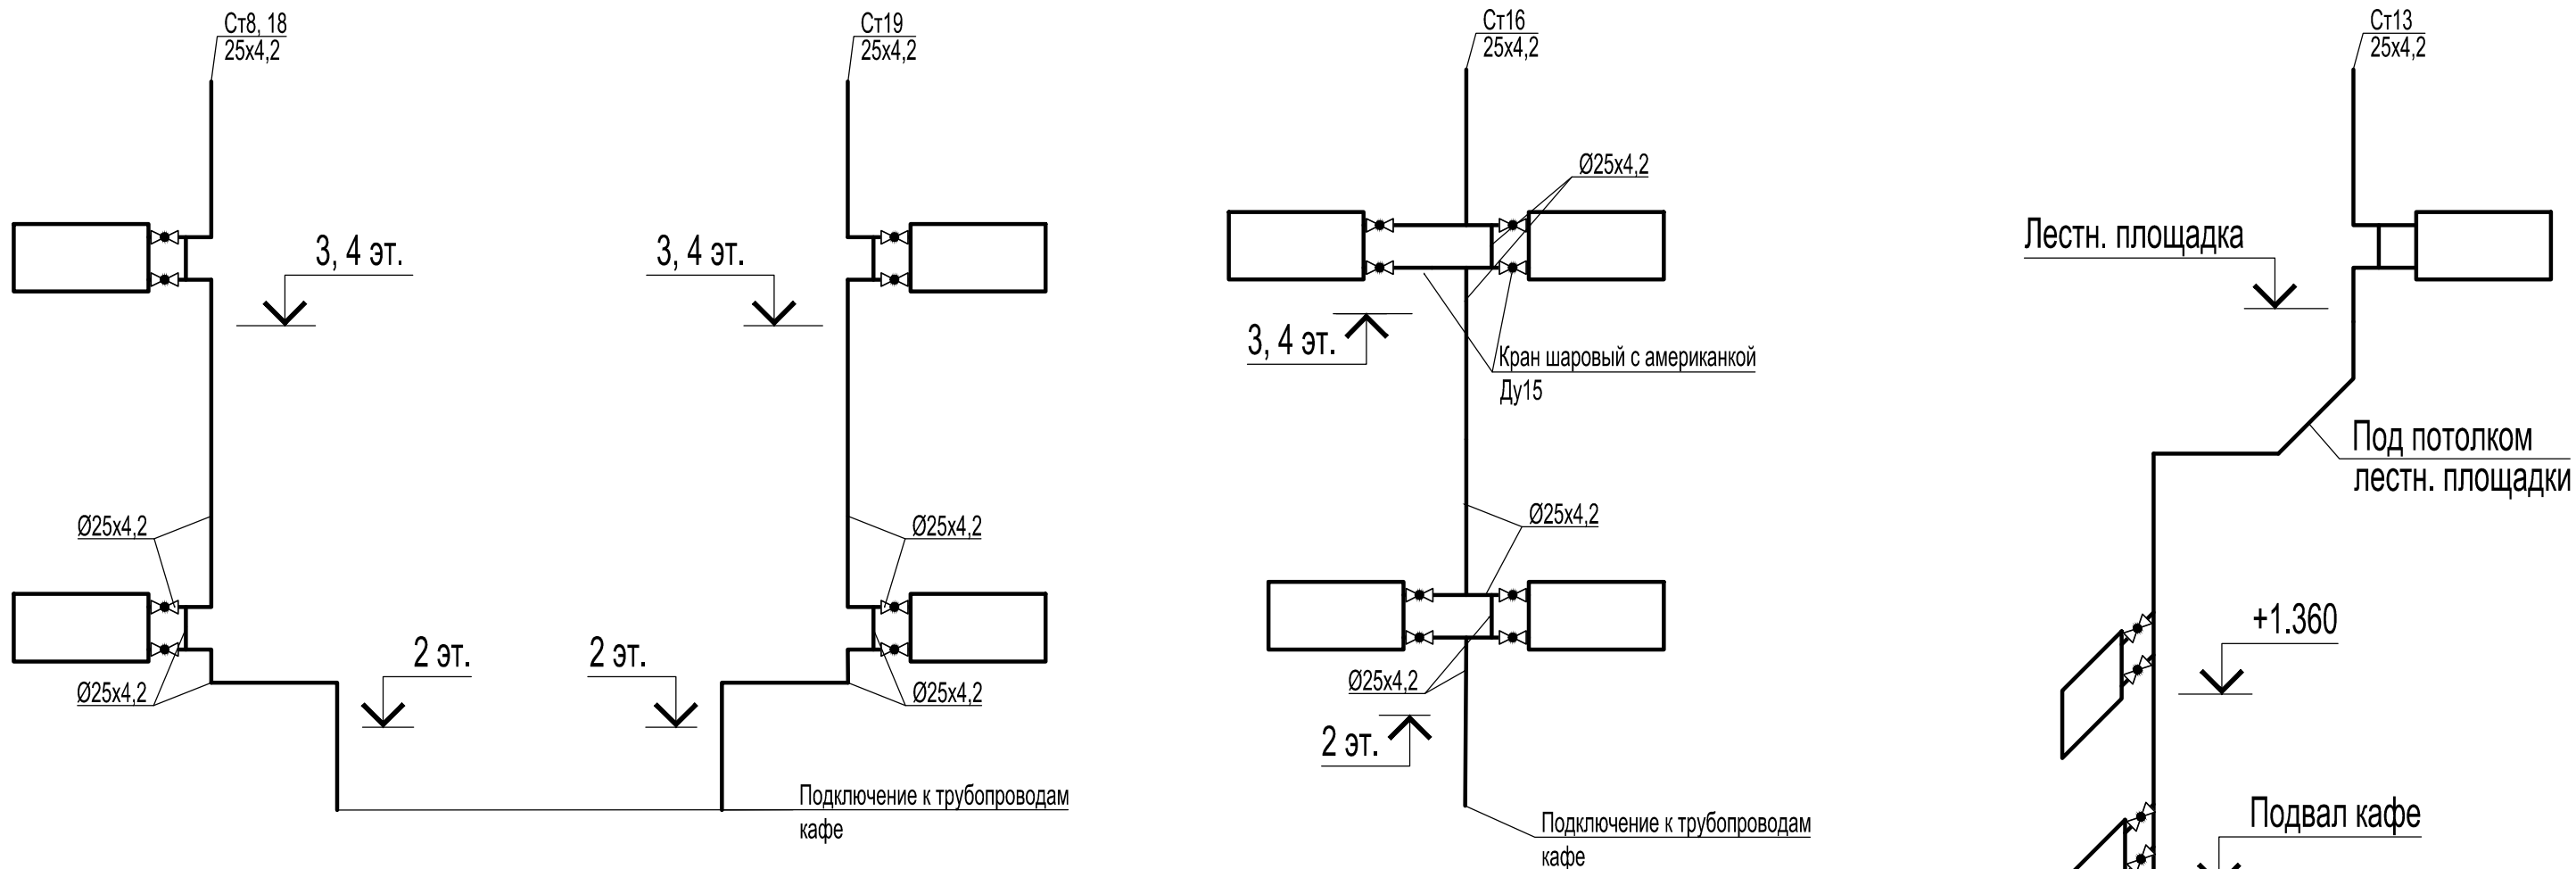




Исполнительные схемы					
Санкт-Петербург, Лиговский пр. 41/83, Литера А. «Отель «Октябрьская»					
Изм.	Кол.уч.	Лист	№ док.	Подпись	Дата
Разработал	Калязин			<i>М.А.К.</i>	03.15.
Проверил					03.15.
Н. контроль					03.15.
				2-ой этап ремонта помещений ООО «Отель «Октябрьская»	
				Отопление	Стадия
				Схема стояков	Лист
				Листов	
				ООО «СтройКомплект»	

Согласовано

Взам. инв. №

Подпись и дата

Инв.№ подл.

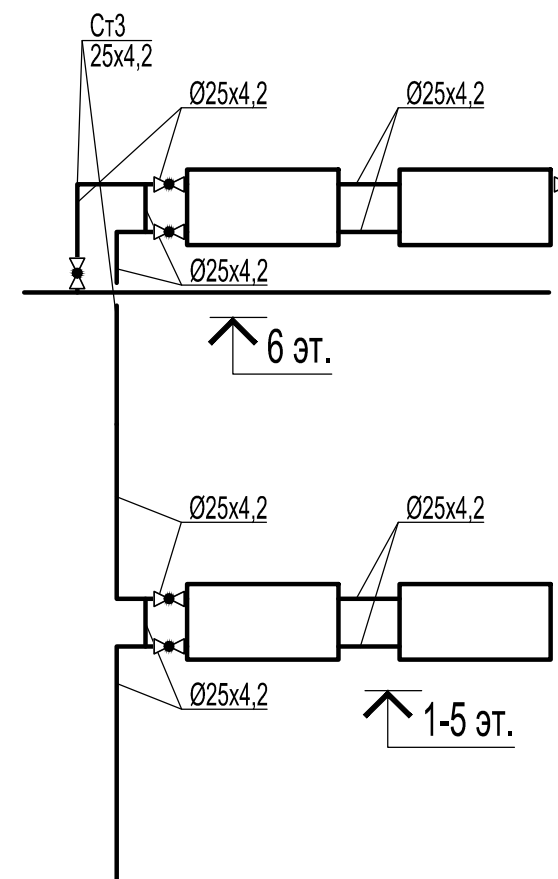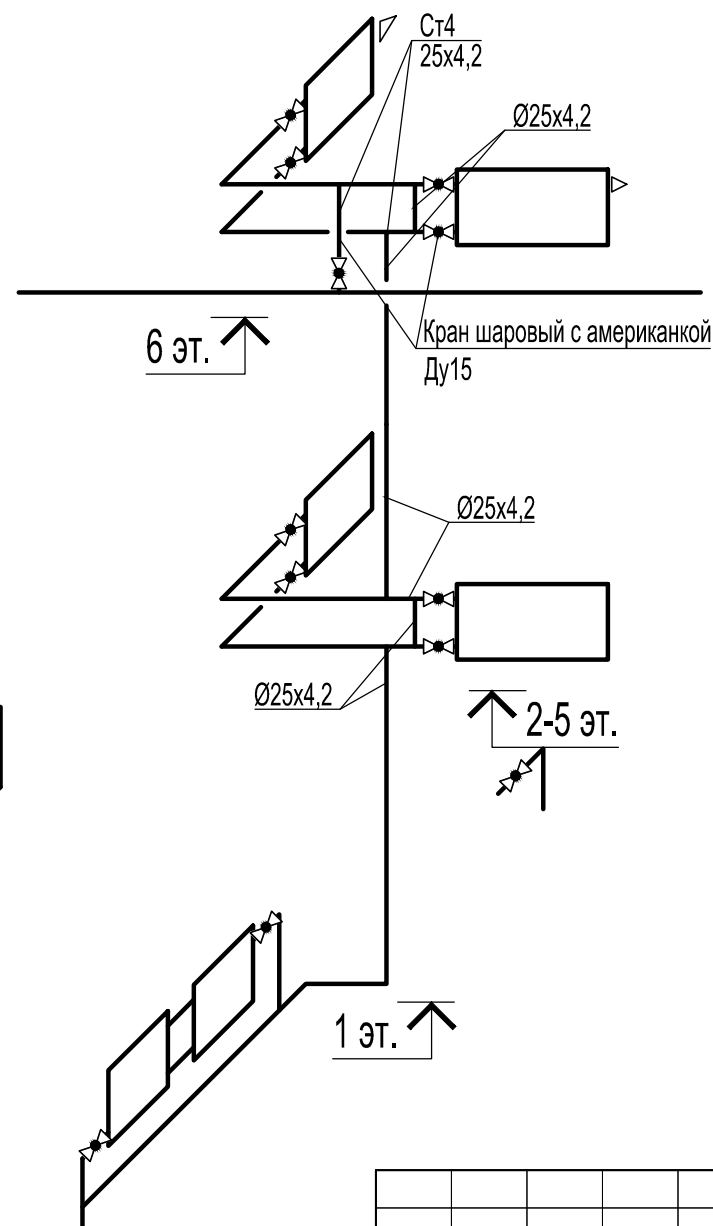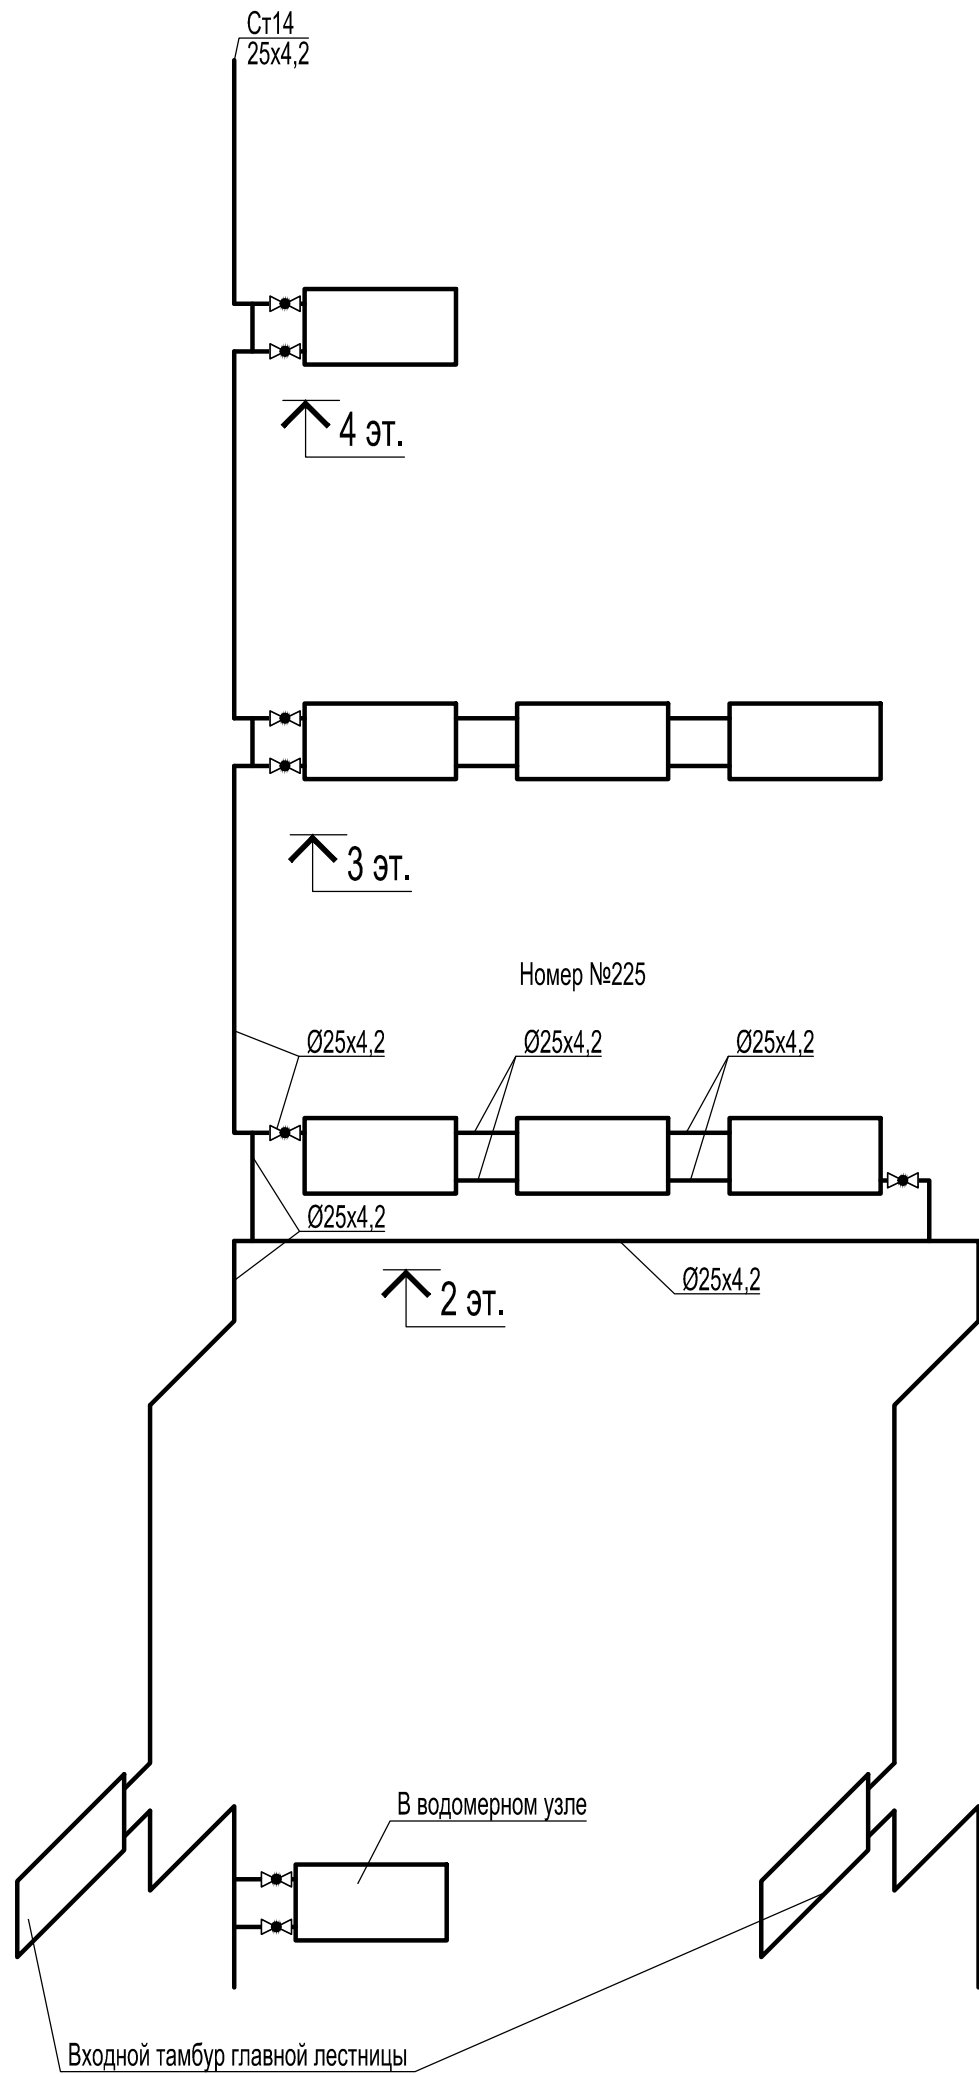

Согласовано				
Инь. № подл.	Подпись и дата	Взам. инв. №		

Исполнительные схемы						
Санкт-Петербург, Лиговский пр. 41/83, Литера А. «Отель «Октябрьская»						
Изм.	Кол.уч.	Лист	№ док.	Подпись	Дата	
Разработал	Калязин			<i>Маша</i>	03.15.	
Проверил					03.15.	
Н. контроль					03.15.	
				2-ой этап ремонта помещений ООО «Отель «Октябрьская»	Стадия ИС	Лист 11
				Отопление Схема стояков	ООО «СтройКомплект»	

Позиция	Наименование и техническая характеристика	Тип, марка, обозначение документа, опросного листа	Код оборудования, изделия, материала	Завод-изготовитель	Единица измерения	Количество	Масса единицы, кг	Примечание
1	2	3	4	5	6	7	8	9
	1. Радиаторы стальные KERMI FKO110504 N=0,37 кВт			KERMI	шт	1		
	2. FKO110506 N=0,55 кВт			KERMI	шт	1		
	3. FKO220409 N=1,16 кВт			KERMI	шт	7		
	4. FKO220410 N=1,28 кВт			KERMI	шт	15		
	5. FKO220412 N=1,54 кВт			KERMI	шт	5		
	6. FKO220414 N=1,8 кВт			KERMI	шт	4		
	7. FKO220418 N=2,31 кВт			KERMI	шт	1		
	8. FKO220506 N=0,92 кВт			KERMI	шт	4		
	9. FKO220507 N=1,08 кВт			KERMI	шт	2		
	10. FKO220508 N=1,23 кВт			KERMI	шт	37		
	11. FKO220510 N=1,54 кВт			KERMI	шт	27		
	12. FKO120511 N=1,36 кВт			KERMI	шт	4		
	13. FKO220514 N=2,16 кВт			KERMI	шт	5		
	14. FKO220516 N=2,46 кВт			KERMI	шт	3		
	15. FKO330510 N=2,20 кВт			KERMI	шт	1		
	16. FKO330511 N=2,42 кВт			KERMI	шт	1		
	17. C33-900-1400 N=5,80 кВт			PURMO	шт	2		
	ВСЕГО				шт	120		
	18. Клапан балансировочный MSV-BD Ду20			Danfoss	шт	22		
	19. Кран шаровый с американкой Ду20				шт	45		Стояки
	20. Кран шаровый Ду15 ВР/НР				шт	47		Спускники, воздушники
	21. Кран шаровый с американкой Ду15				шт	204		Радиаторы
	22. Кран шаровый фланцевый Ду50			NAVAL	шт	5		
	23. Ду32				шт	1		
	24. Воздухосборник горизонтальный А1И 017.000 Ду входа 32				шт	2		

Согласовано

Взам. инв. №

Подпись и дата

Инв. № подл.

						Исполнительные схемы				
						Санкт-Петербург, Лиговский пр. 41/83, Литера А. «Отель «Октябрьская»				
Изм.	Кол.уч.	Лист	№ док.	Подпись	Дата					
Разработал	Калязин			<i>Маша</i>	03.15.	2-ой этап ремонта помещений ООО «Отель «Октябрьская»		Стадия	Лист	Листов
Проверил					03.15.			ИС	1	
Н. контроль					03.15.					
						Отопление		ООО «СтройКомплект»		
						Спецификация оборудования, изделий и материалов				

1	2	3	4	5	6	7	8	9
	25. Нипель 20x20 НР/НР				шт	22		
	26. Труба стальная водогазопроводная черная Ø15x2,8	ГОСТ 3262-85			м	7		
	27. Ø20x2,8	ГОСТ 3262-85			м	20		
	28. Ø32x3,5	ГОСТ 3262-85			м	35		
	29. Ø40x3,5	ГОСТ 3262-85			м			
	30. Ø50x3,5	ГОСТ 3262-85			м	80		
	31. Труба стальная электросварная черная Ø76x3,5	ГОСТ 10704-95			м	40		
	32. Ø89x3,5	ГОСТ 10704-95			м	45		
	33. Труба полипропиленовая со стекловолокном PPR/PPR+GF/PPR Faser SDR6 Ø25x4,2			Fusitek	м	650		
	34. Ø32x5,4			Fusitek	м	54		
	35. Ø75x12,5			Fusitek	м	12		
	36. Тройник равносторонний SDR6/S2.5 Ø25			Fusitek	шт	211		
	37. Ø 32x25			Fusitek	шт	1		
	38. Ø75x25			Fusitek	шт	4		
	39. Угол 90° SDR6/S2.5 Ø25			Fusitek	шт	190		
	40. Ø32			Fusitek	шт	13		
	41. Угол 45° SDR6/S2.5 Ø25			Fusitek	шт	61		
	42. Ø75			Fusitek	шт	2		
	43. Муфта равносторонняя SDR6/S2.5 Ø25			Fusitek	шт	214		
	44. Муфта НР 25x1/2"			Fusitek	шт	236		
	45. 25x3/4"			Fusitek	шт	48		
	46. Муфта переходная 32x25			Fusitek	шт	9		
	47. Крепления (опора)			Fusitek	шт	300		
	48. Фланцы стальные Ø50	ГОСТ 12820-80			шт	8		
	49. Отводы стальные электросварные крутоизогнутые Ø57x3	ГОСТ 17375-2001			шт	3		
	50. Ø76x3,5	ГОСТ 17375-2001			шт	3		
	51. Ø89x3,5	ГОСТ 17375-2001			шт	7		
	52. Скорлупы минераловатные кашированныеалюминиевой фольгой Ø89x30			ROKWOLL	м	22		
	53. Ø76x30				м	35		
	54. Ø57x30				м	40		
	55. Ø42x30				м	40		
	56. Ø32x30				м	12		

Согласовано

Взам. инв. №

Подпись и дата

Инв.№ подл.

Изм.	Кол.уч.	Лист	№ док.	Подпись	Дата

ИСПОЛНИТЕЛЬНЫЕ СХЕМЫ

Спецификация оборудования, изделий и материалов

